


KALLSJÖN

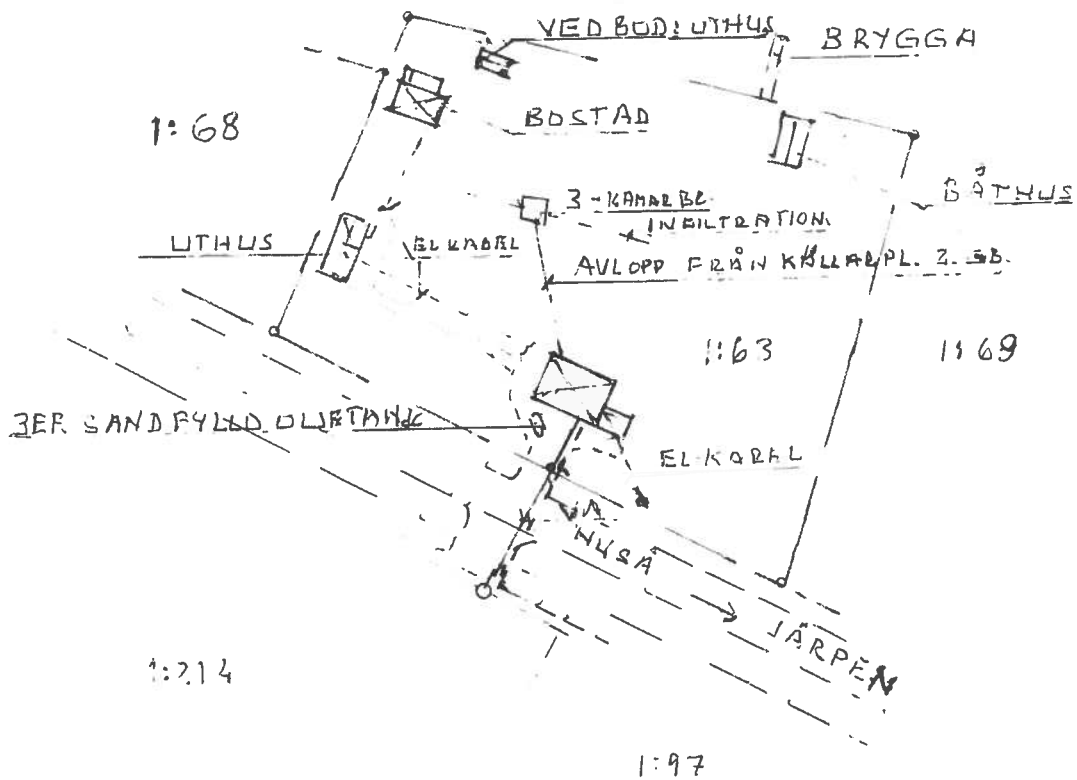

ÅRE HUSÅ 1:63
HUSÅVÄGEN 34
SITUATIONS PLAN
SKALA 1:1000

2018-06-12 JAN GRÖNNLAD