




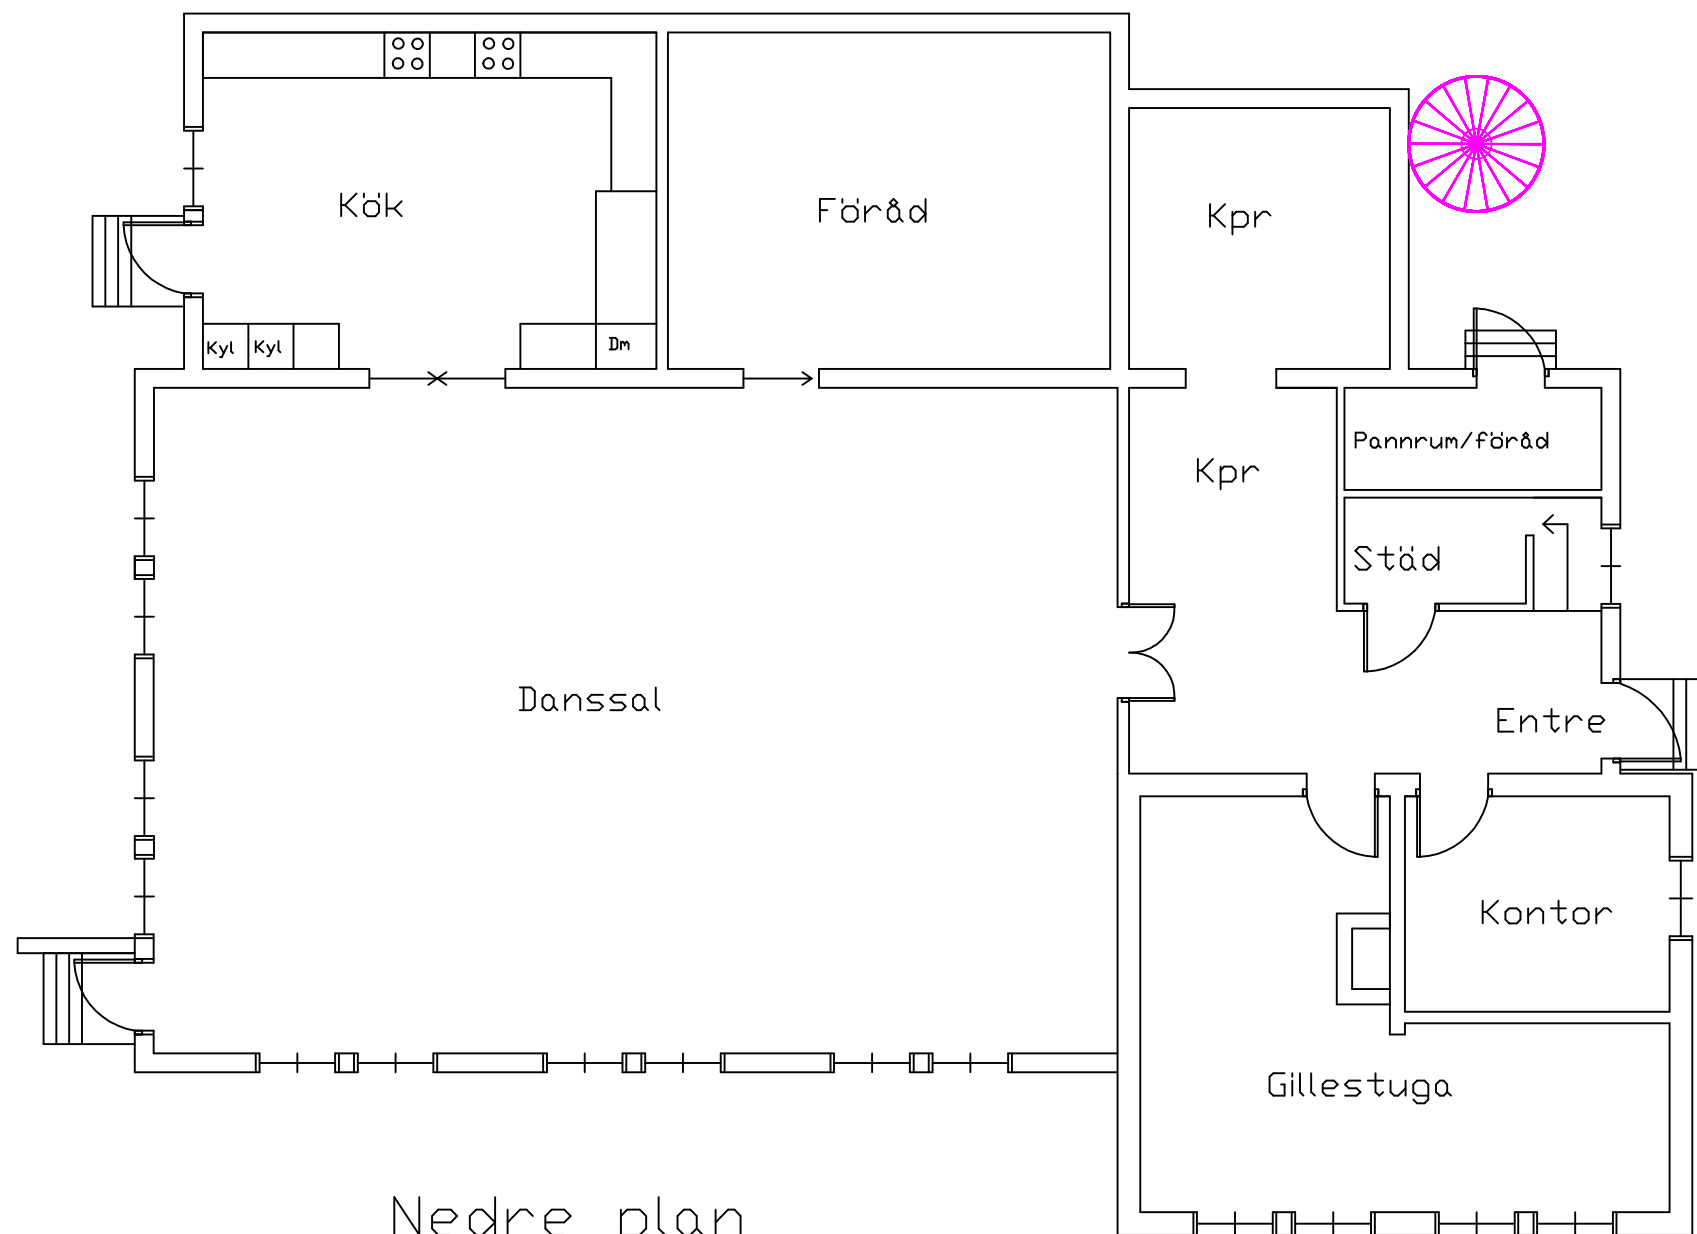

Nedre plan

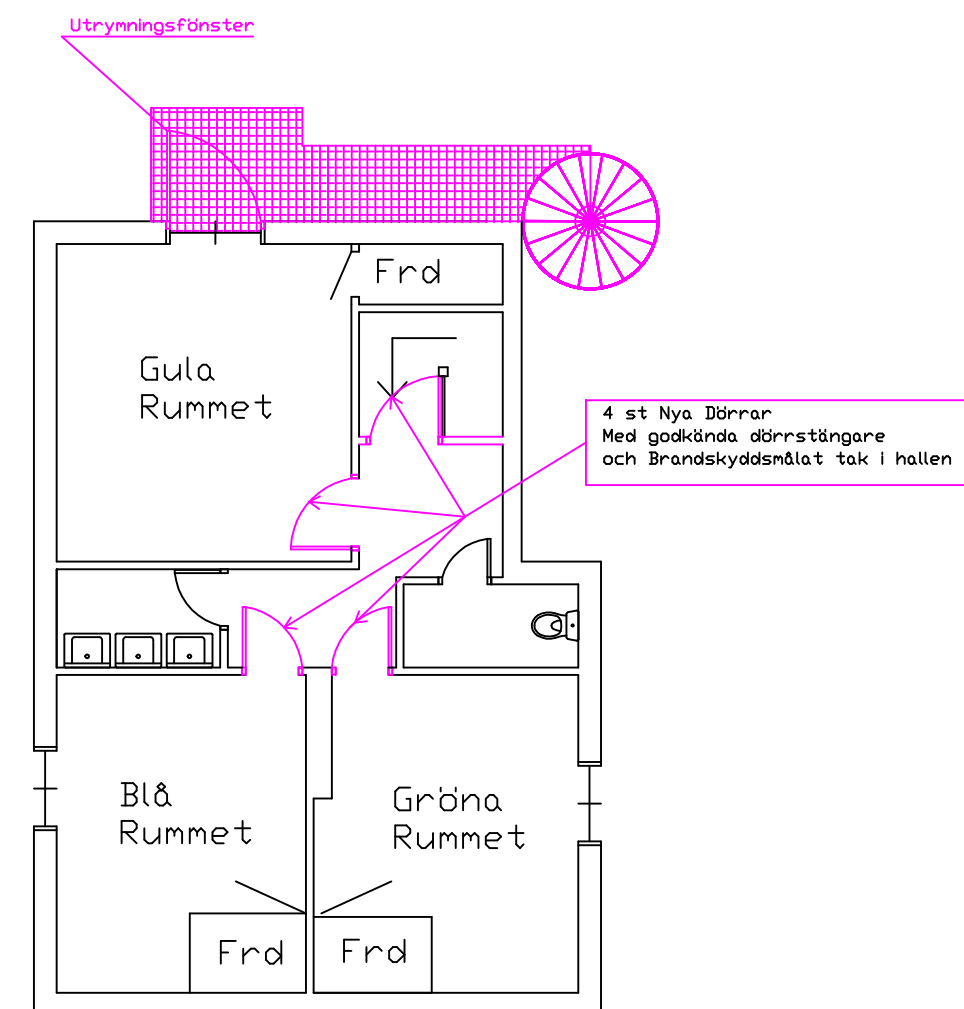

övre plan

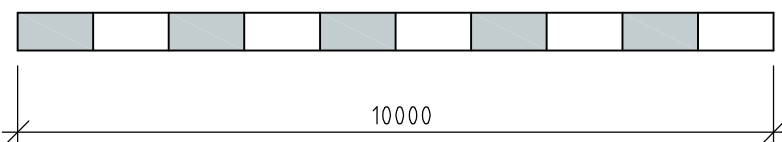

Ändring av utrymningsväg
Kronberget 1:82 (Ålevik) Lysekils Kommun
Plan Skala 1:100 (A3) 2025-10-15
Åke Lundh