




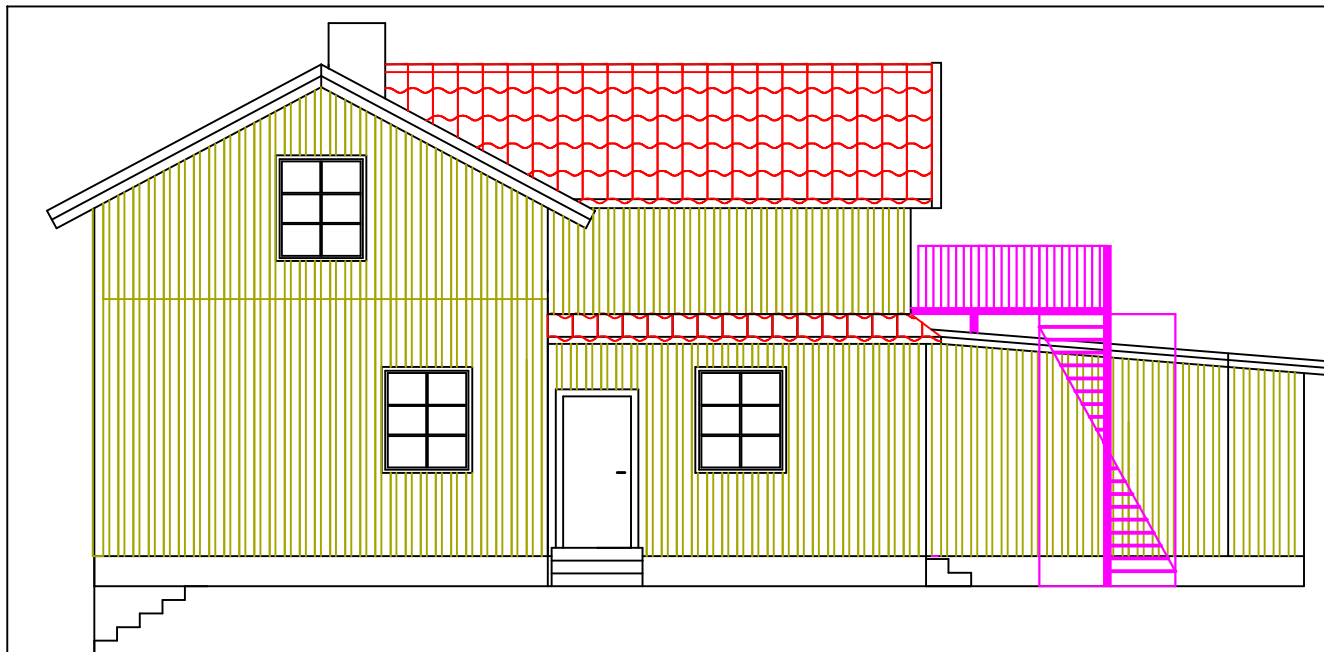


Fasad mot sydost

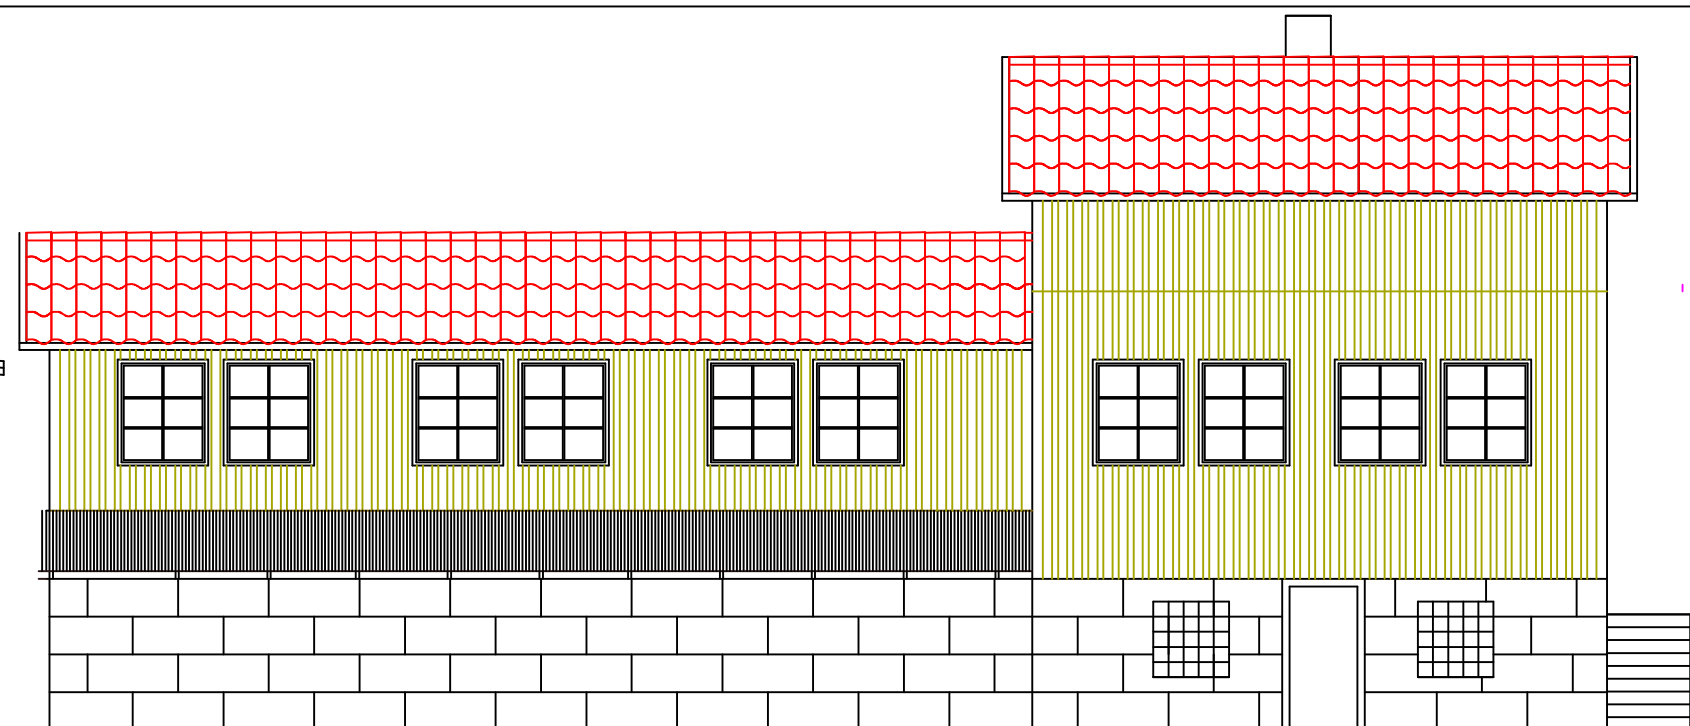


Fasad mot sydväst

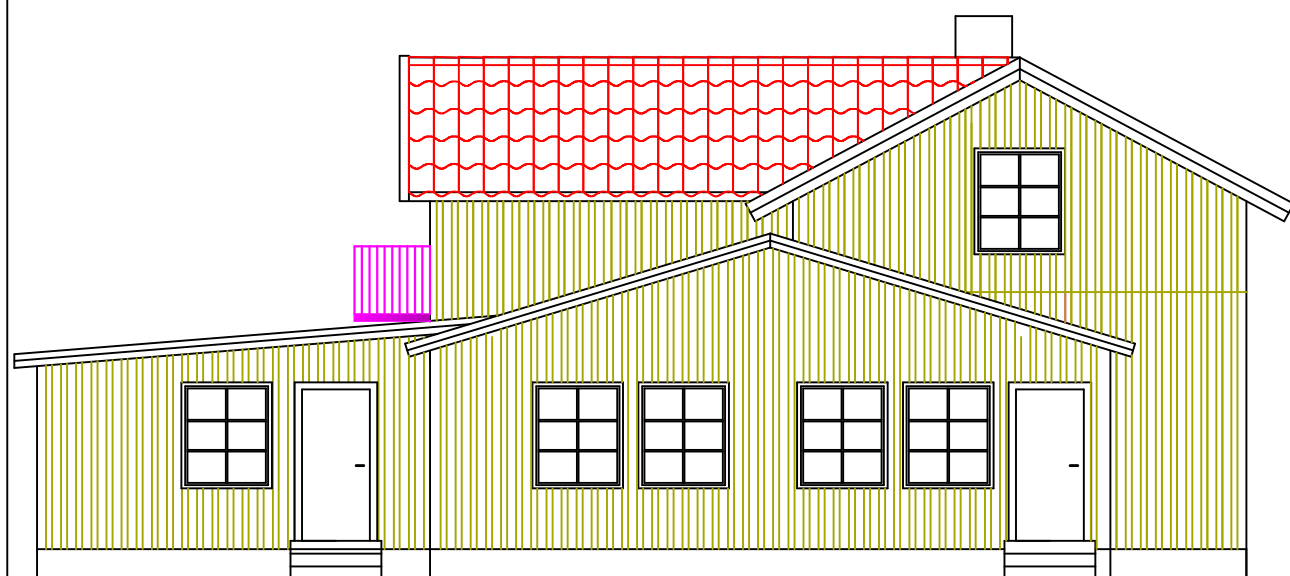

Fasad mot nordväst

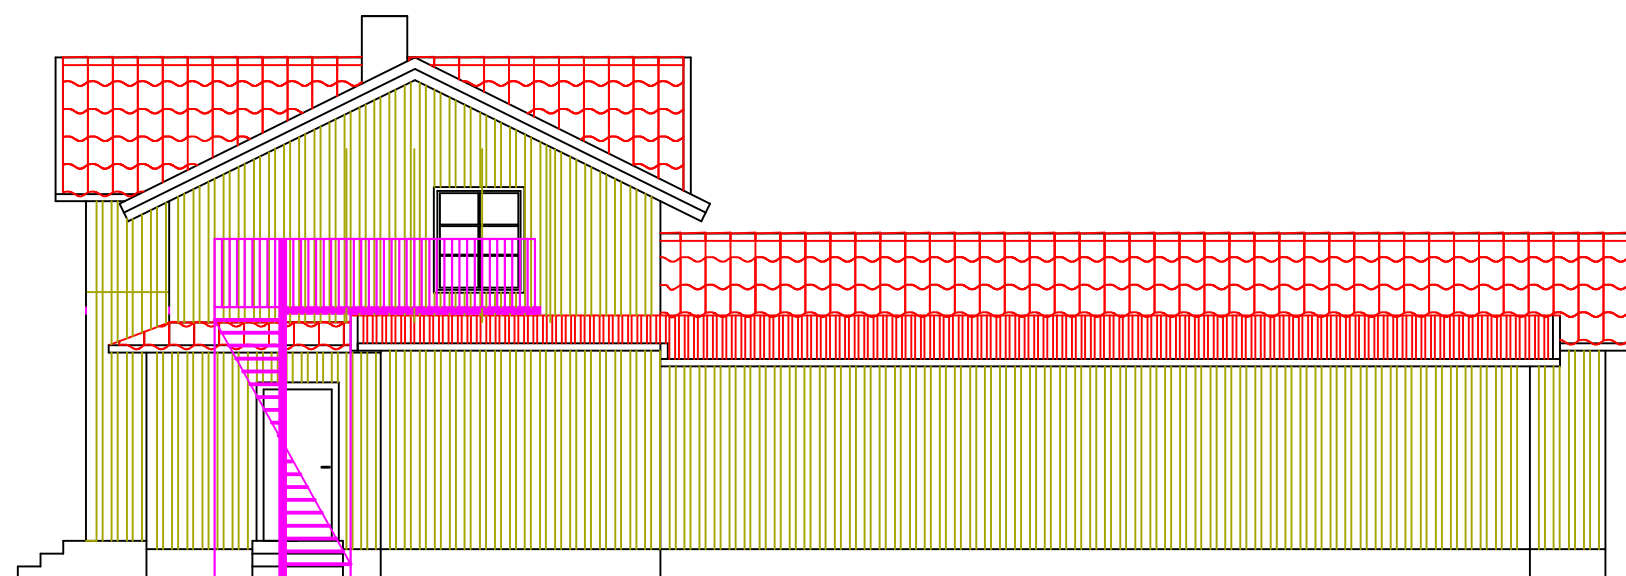

Fasad mot nordost

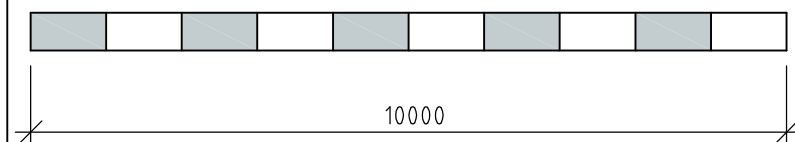

Ändring av utrymningsväg
Kronberget 1:82 (Ålevik) Lysekils Kommun
Fasadplan Skala 1:100 (A3) 2025-10-15
Åke Lundh