


Ny Tillbyggnad

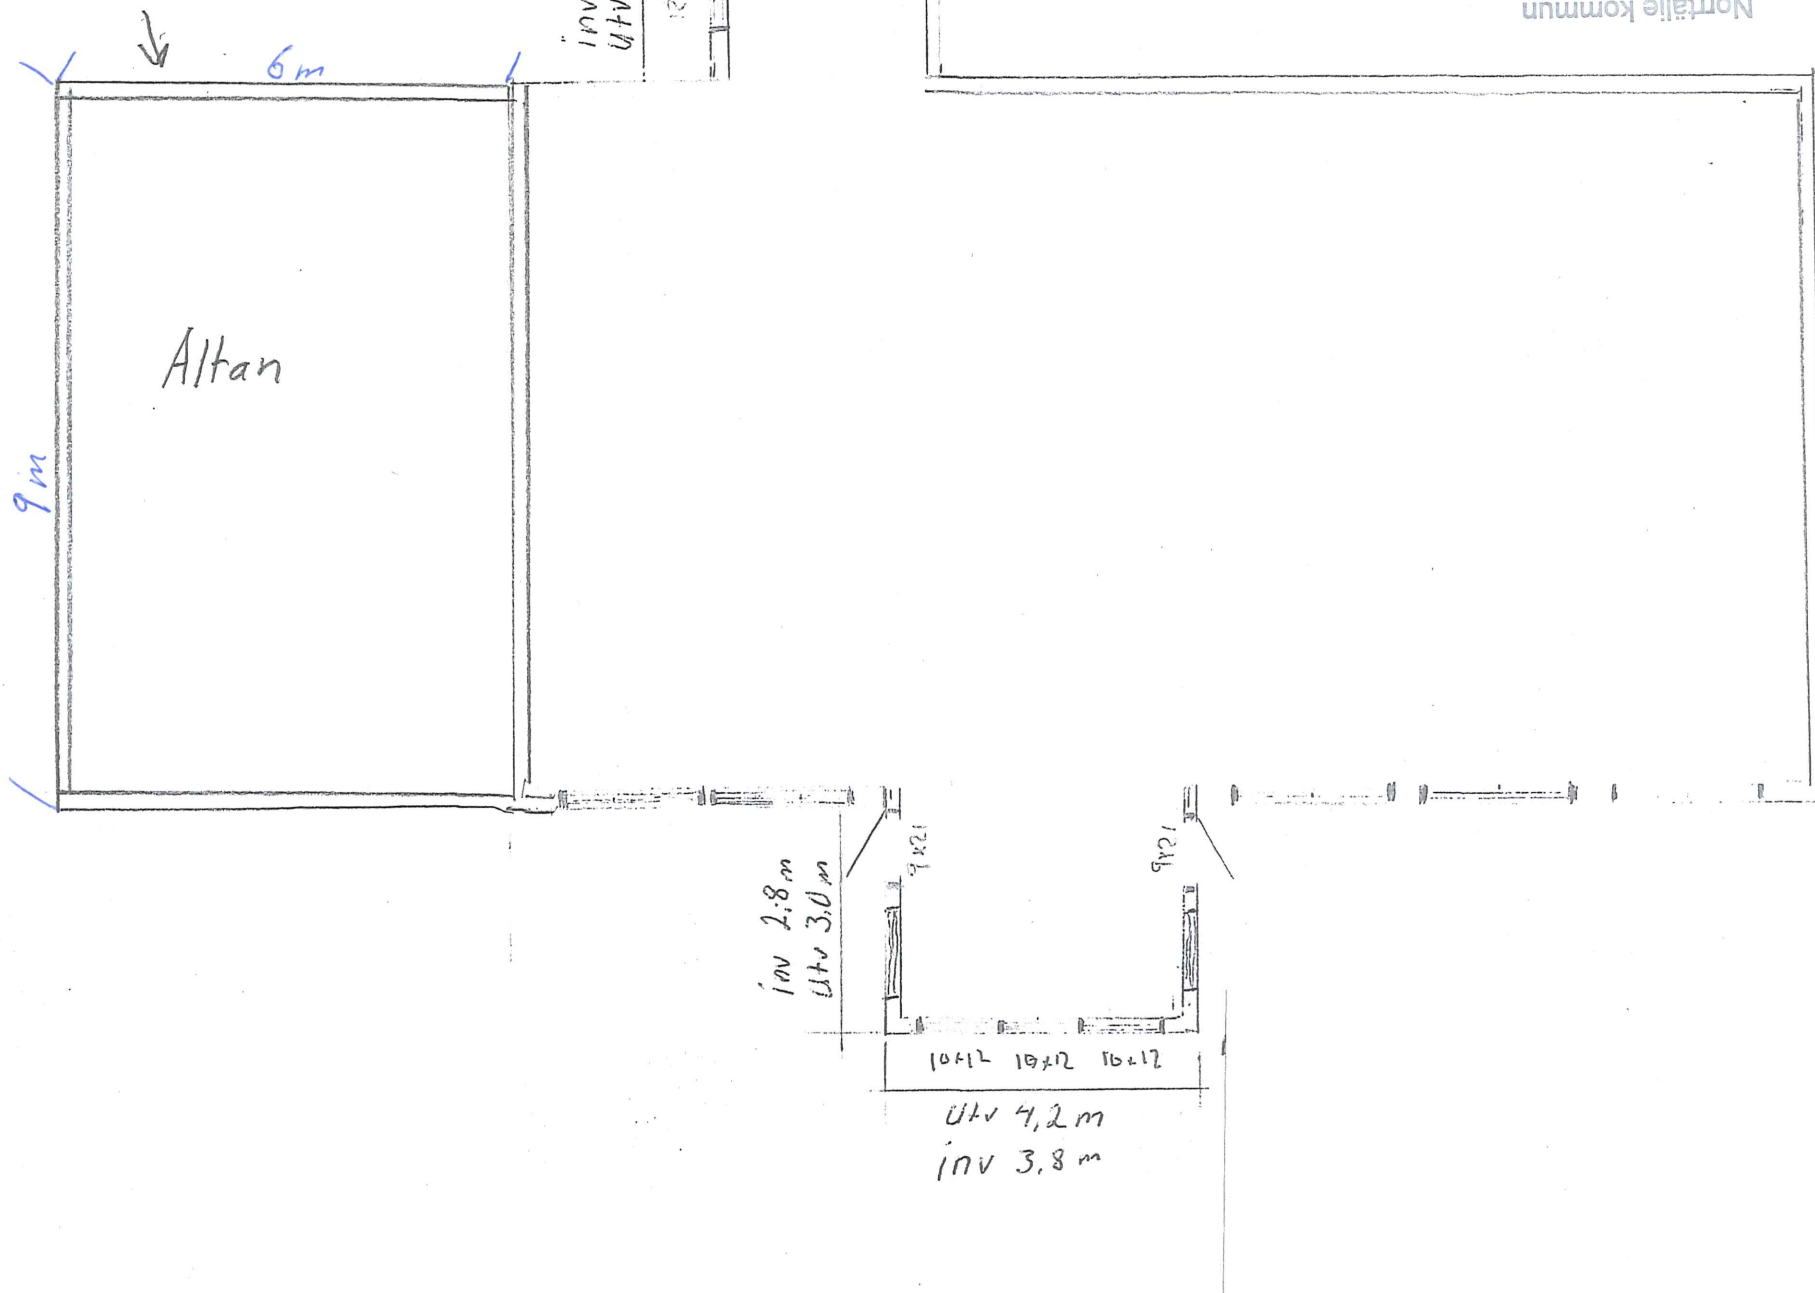

SURE PLAN

Nortälje kommun
Ankomst
2020-02-17
Kontaktcenter