

FÖRSLAG TILL ÄNDRING AV STADSPLANEN
FÖR DET CENTRALA OMRÅDET
I GRYTHYTANS SAMHÄLLE, ÖREBRO LÄN

UPPRÄTTAT PÅ DISTRIKTSARKITEKTKONTORET

NORA STAD DEN 24 JUNI 1965

Hasse Skoglund
(HASSE SKOGLUND)
stadsarkitekt

Karl-Ewert Persson
(KARL-EWERT PERSSON)
stadsplanetekniker

REVIDERAT DEN 15 DECEMBER 1965

Hasse Skoglund


Tidnär: Länstyrelsen i Örebro län
beslut den 12 juli 1966, dnr 1167-15/66
i gällande
Björns Hjerpe

Tidnär: Kommunfullmäktige i Grythyttan
beslut den 16 dec 1965 §100 betyg
Egoner Anderson
Kommunfullmäktiges sekreterare



- BETECKNINGAR:**
- Fastighetsgräns
 - Tomtnummer resp. annan fastighetsbeteckning
 - Befintliga byggnader
 - Vägar
 - Järnvägsspår med växel
 - Strandkontur
 - Häck resp. träd
 - Staket
 - Sten- resp. stödmur
 - Punkt i rutnät
 - Stadsplanegräns
 - Gällande områdes- och bestämmelsegräns
 - Gatu- kvarters- och annan områdesgräns
 - Bestämmelsegräns
 - Gränslinje ej avsedd att fastställas
 - Illustrationslinjer
 - Trädplantering ej avsedd att fastställas
 - Gata eller lång
 - Park eller plantering
 - Område för allmänt ändamål
 - A " " bostadsändamål
 - B " " bostadsändamål, sammanbyggda hus
 - BS " " bostadsändamål, öppet byggnadsätt
 - BÖ " " bostadsändamål, fristående hus
 - BF " " bostads- och handelsändamål resp. handelsändamål
 - BH H " " samlingsändamål
 - C " " småindustriändamål
 - Jm " " bostads- och småindustriändamål
 - Bj " " järnvägsändamål
 - Tj " " kyrkligt ändamål
 - K " " transformatorstation
 - Es " " Vattenområde
 - V " " Mark som icke får bebyggas
 - Mark för uthus o. dyl.
 - Mark där uthus o. dyl. undantagsvis få uppföras
 - Överbyggd gård och annan terrassbyggnad
 - U Mark tillgänglig för underjordiska ledningar
 - X Mark tillgänglig för allmän gångtrafik
 - Y Del av järnvägsområde tillgänglig för allmän gångtrafik
 - Z Del av järnvägsområde tillgänglig för allmän gaturafik
 - I I v Antal våningar jämte vindsinredning
 - Byggnadshöjd
 - Gällande gatu höjd
 - " " avsedd att utgå
 - Föreslagen gatu höjd

Grundkartan upprättad år 1961 och kompletterad år 1965 av distriktslantmätare Gunnar Dahl.
De på kartan angivna höjderna hänförs till Rikets höjdsystem.

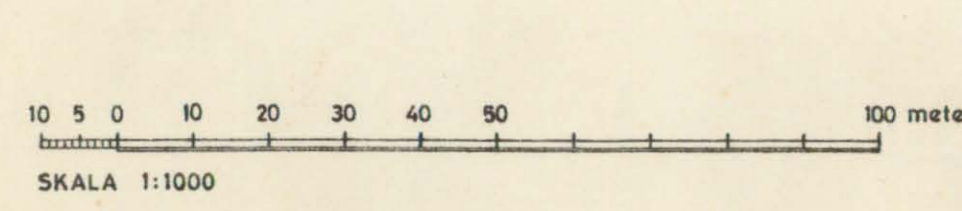

G42