

KARTA		Org enhet H 3	Dnr 361/72
Avstyckning från BJÖRNHOVDA 25:2 m m		Upprättad 1973-1974 av <i>Åsa Erieros</i> Förrättningslantmätare	
Socken Torslunda	Kommun Torslunda		
Län Kalmar	Skala 1:1000	0 10 50 70 meter	

Beskrivning

Beteckning på kartan
ägslag m m

Areal hektar

R N:r


FASTIGHETSÄTTSLIG BESKRIVNING
Aktbilaga BE 1

FASTIGHETSTEKNISK BESKRIVNING
Aktbilaga BE 4

REGISTRERING

Datum
1974-09-12

Införing i fastighetsregistret har
verkställts beträffande
Björnhovda 25:159-
25:179
Åsa Erieros
För fastighetsregistermyndigheten

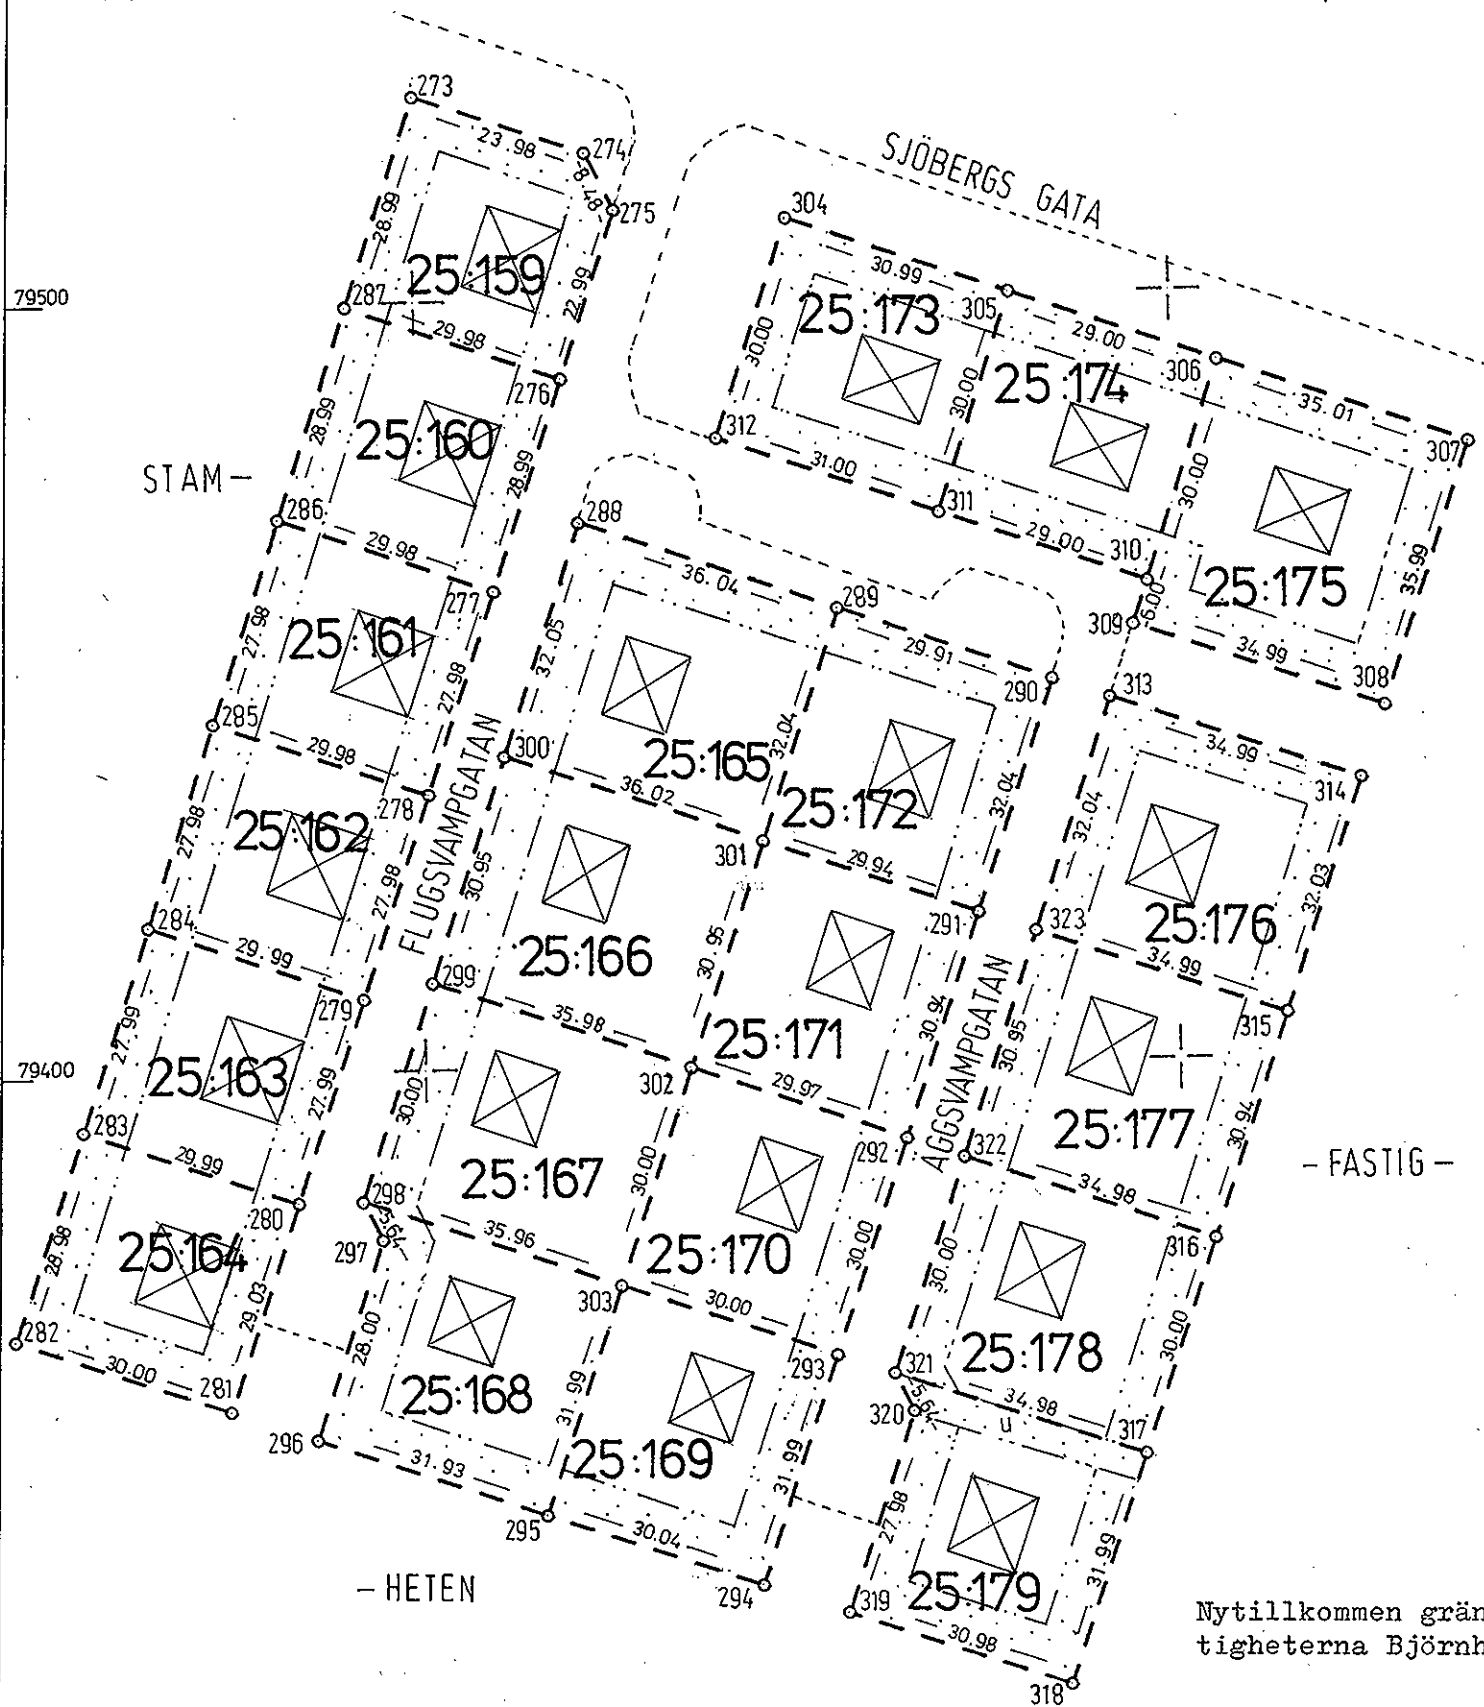

Nyttillkommen gräns: Samtliga gränser omkring fastigheterna Björnhovda 25:159 - 25:179

Mark som ej får bebyggas.