




TANUMS
KOMMUN

Hovsäter 1:31

5 augusti 2019

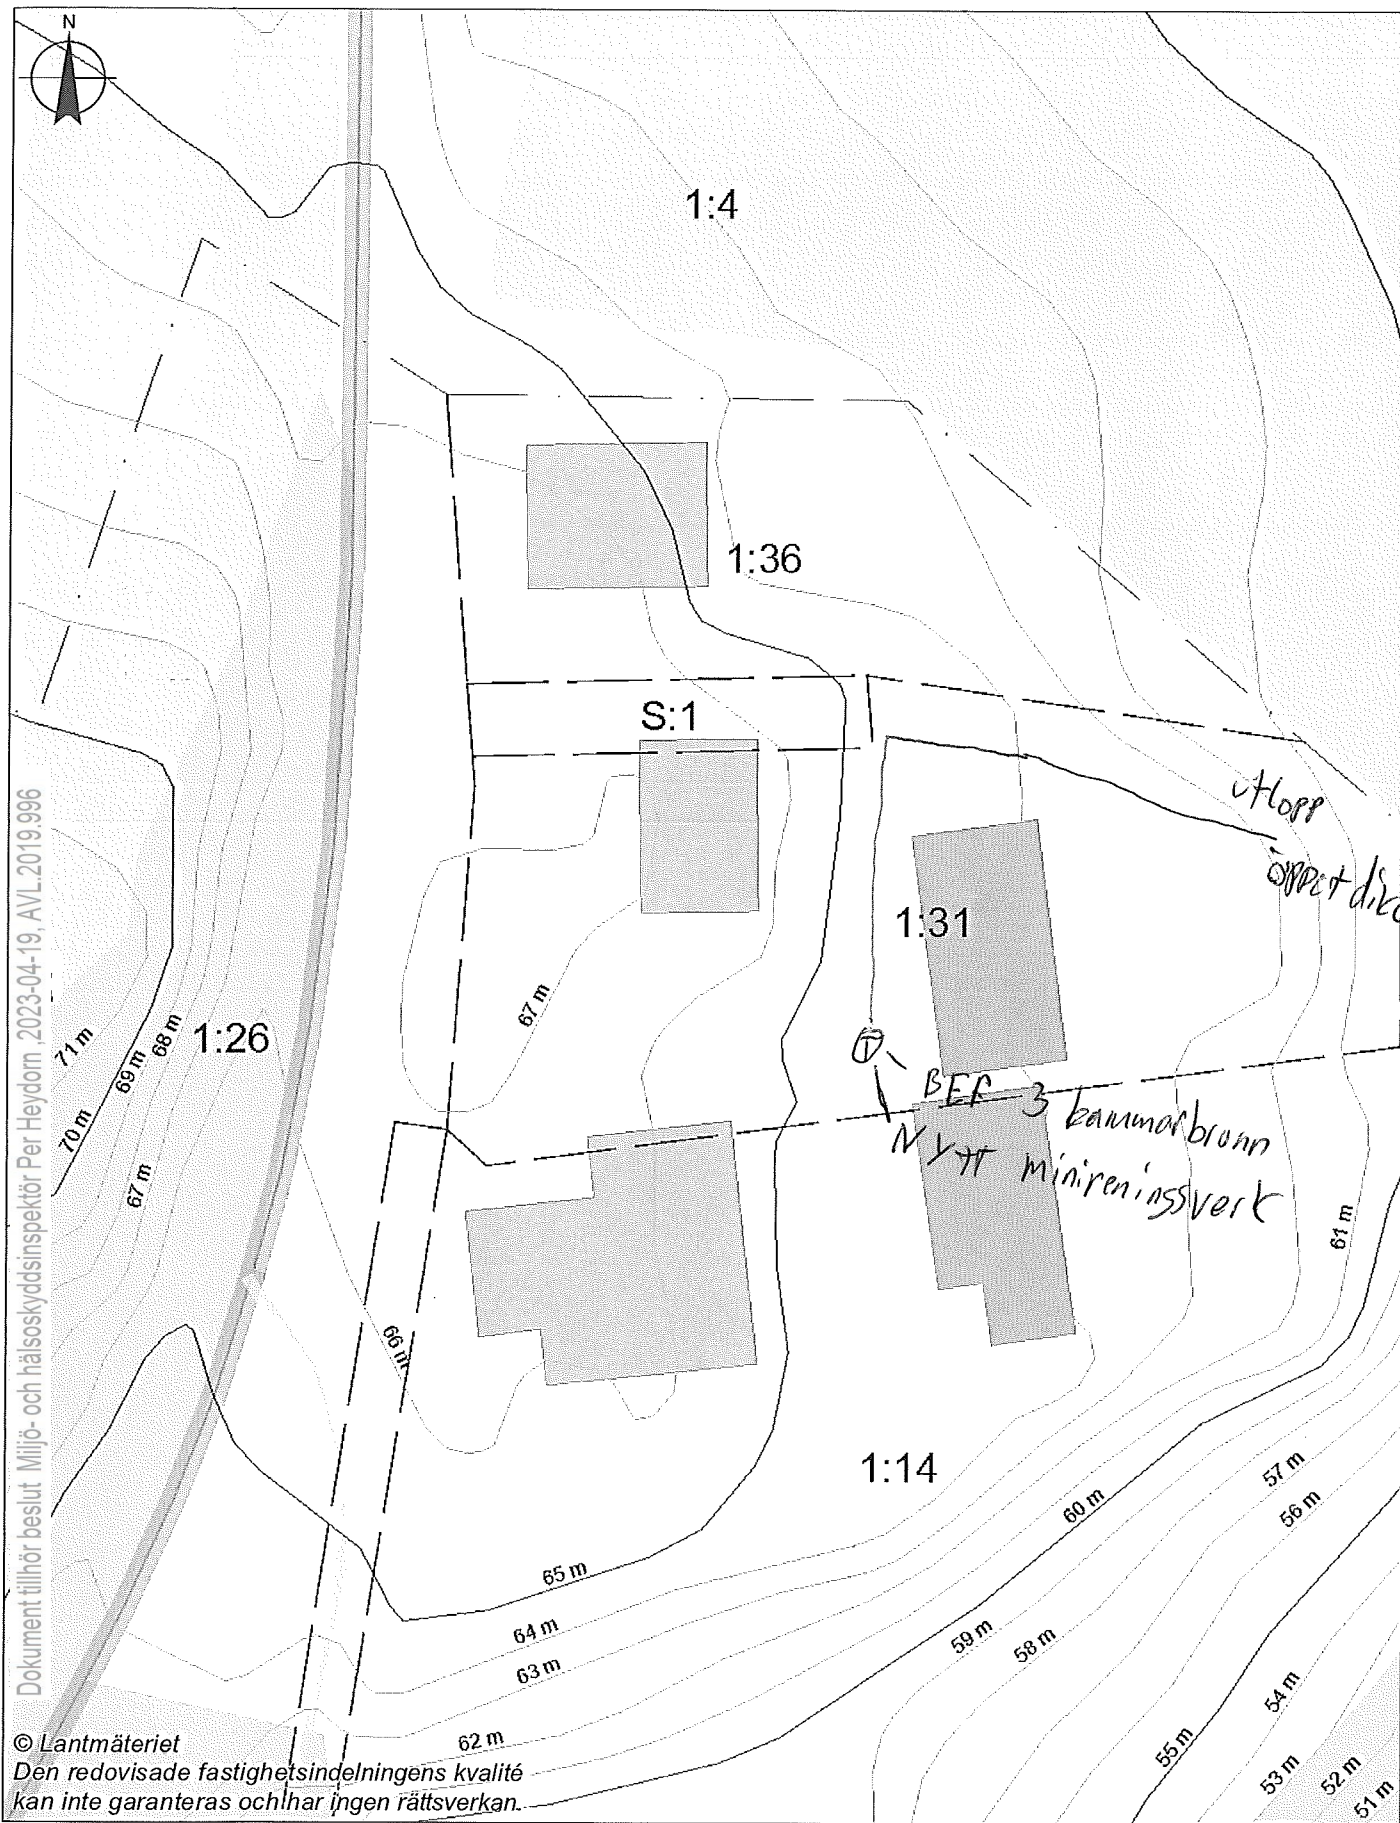

25 0 25 [m]

1:500

Document tillhör beslut Miljö- och hälsoskyddsinspektör Per Heydom, 2023-04-19, AVL 2019.996

© Lantmäteriet
Den redovisade fastighetsindelningens kvalitet
kan inte garanteras och har ingen rättsverkan.

Ankom: 2022-10-10 Ärende: AVL 2019.996 Handling: 1290058