

298908


V	150
S	225
D	500

2

2

$$FSH = +18.80$$

Profilhöjd = +18.80

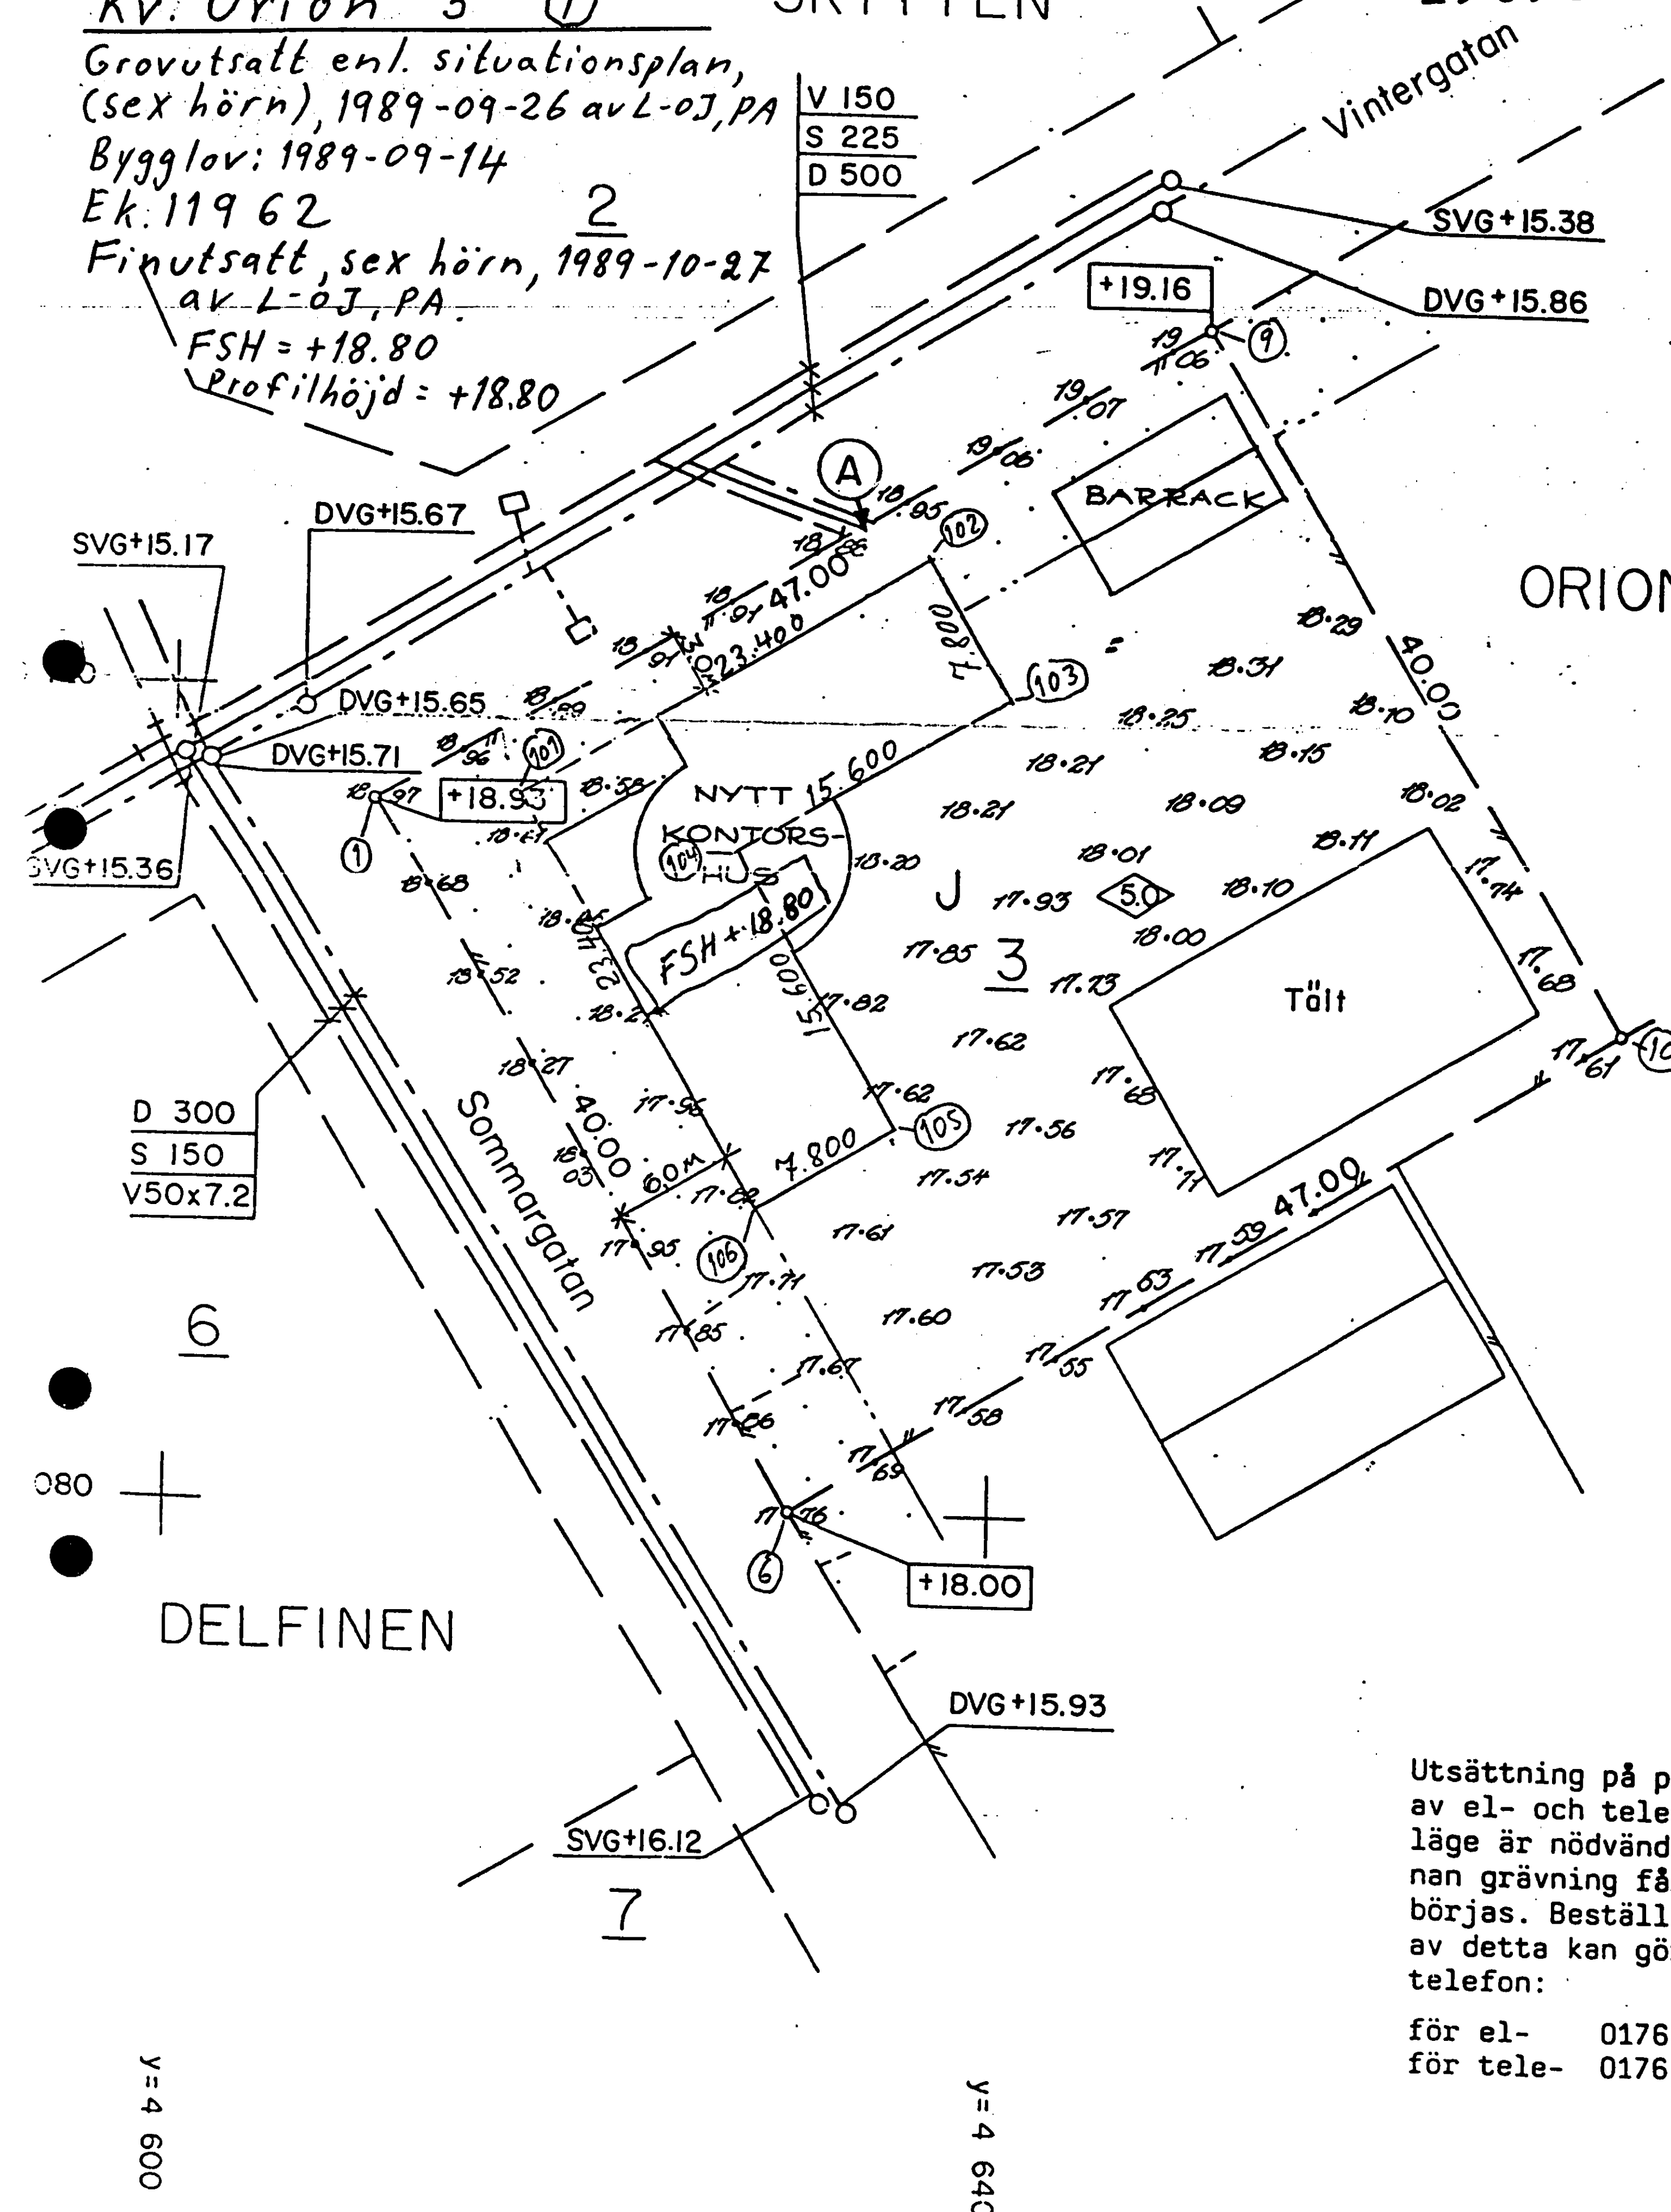

Utsättning på pl
av el- och telek
läge är nödvändi
nan grävning får
börjas. Beställn
av detta kan gör
telefon:

för el- 0176
för tele- 0176

ARKIVA