434737

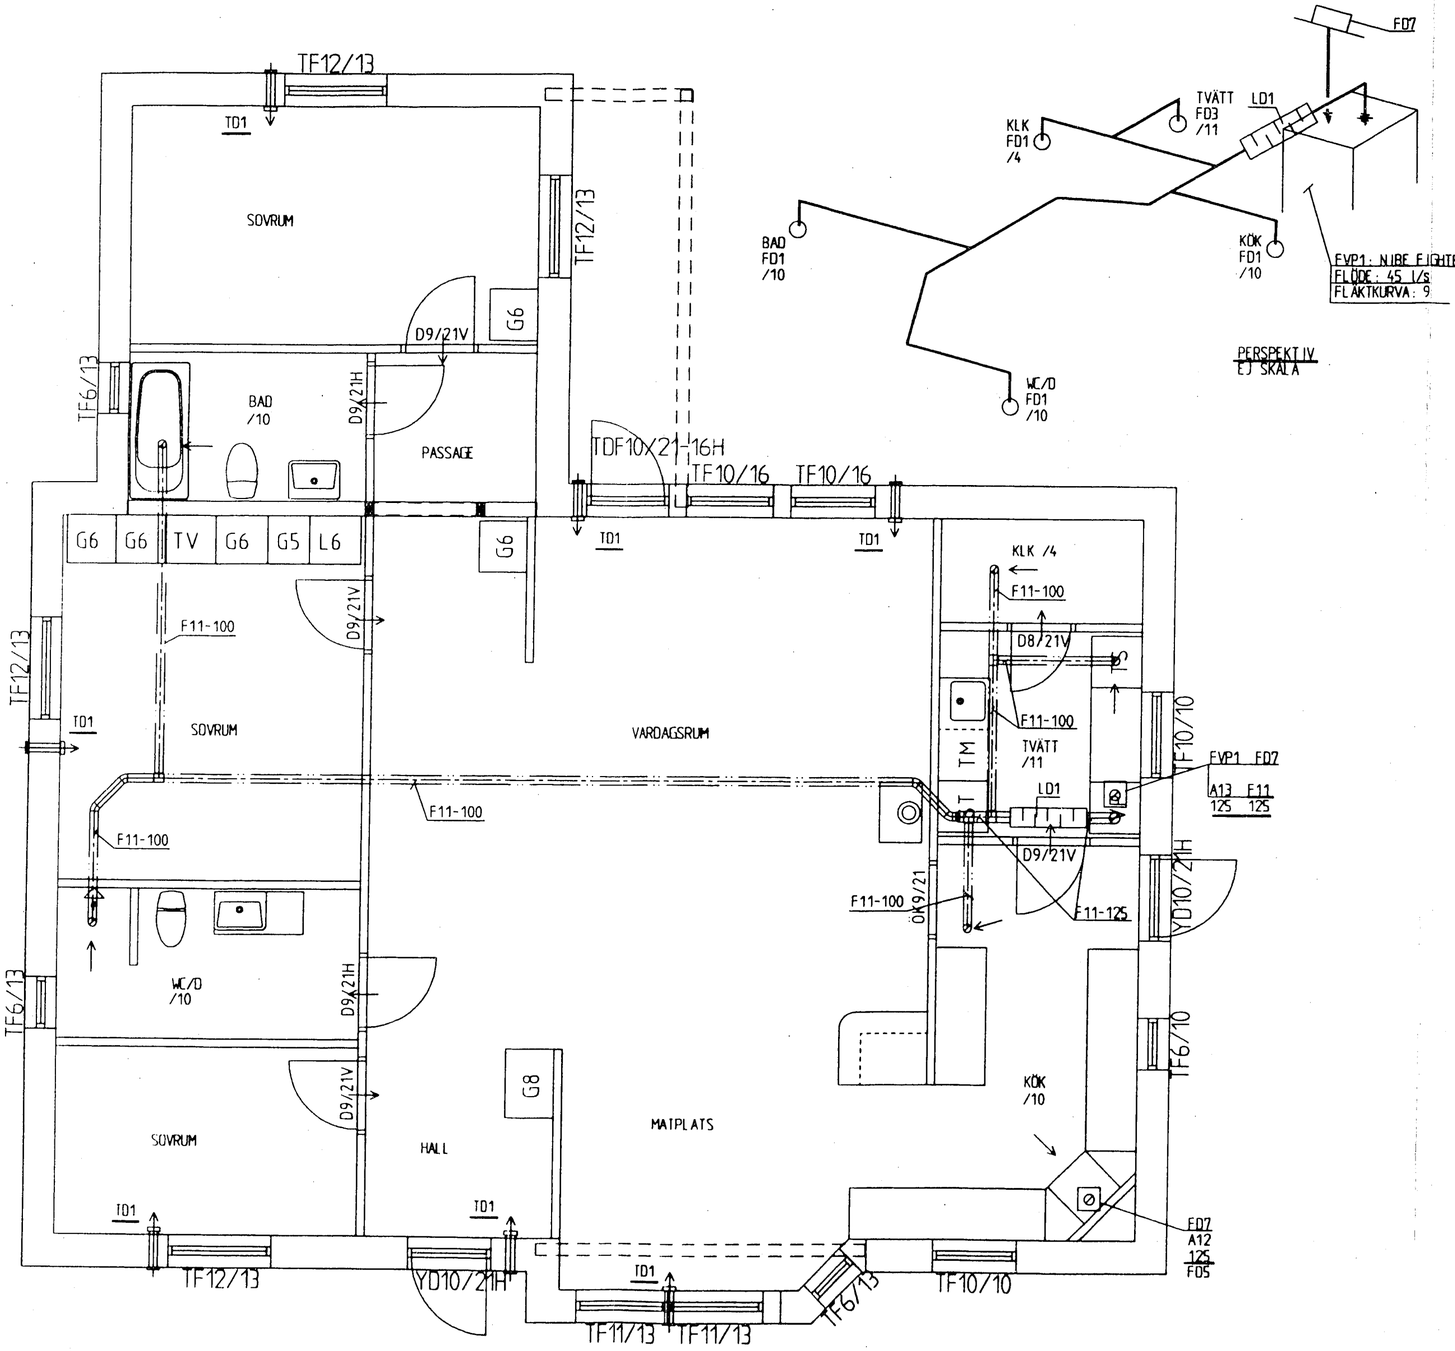

HÄNVISNINGAR:

T = TILLUFT
F = FRÅNLUFT
A = AVLUFT
U = UTELUFT
Ö = ÖVERLUFT

10 = SPIROKANAL, OISOLERAD
11 = SPIROKANAL, ISOLERAD MED 100mm MINERALULLSMATTA
12 = SPIROKANAL, ISOLERAD MED 30mm NÄTMATTA
13 = SPIROKANAL, ISOLERAD MED ISOLERSTRUMPA PE30, DIFF-TÄT
14 = SPIROKANAL, ISOLERAD MED ISOLERSTRUMPA PE50, DIFF-TÄT
15 = SPIROKANAL, ISOLERAD MED 50mm NÄTMATTA (E130
16 = SPIROKANAL, ISOLERAD MED 100mm NÄTMATTA (E160)

RL1 = RENSLUCKA, PLACERAS I SAMRÅD MED SKORSTENSFEJARMÄSTAREN
SP1 = INJUSTERINGSSPJÄLL, HALTON:S TYP PRA-A
LD1 = LJUDDÄMPARE, LINDAB:S TYP SLU 50, CIRKULÄRA
TD1 = FRISKLUFTSVENTIL, FRESH-90
TD2 = FRISKLUFTSVENTIL, FRESH-100
TD3 = TILLUFTSDON, REC:S TUP CKT KOMPLETT MED SMUTSPLÅT, FÄSTRAM OCH SEKTORPLÅT
TD4 = YTTERVÄGGSGALLER
FD1 = KONTROLLVENTIL, HALTON:S TYP URH 100 MED FÄSTRAM
FD3 = KONTROLLVENTIL, HALTON:S URH 100 MED DRAGAVBROTT OCH FÄSTRAM
FD5 = SPISKÅPA MED FLÄKT, FALLSPJÄLL, FETTFILTER, RENSVINKEL OCH BELYSNING

FD7 = TAKHUV, ANSL. FÖR AVLUFTSKANALER. ANTAL ANSLUTNINGAR ENLIGT RITNING
ÖD1 = ÖVERLUFTSDON, KB:S TYP ÖLR
ÖD2 = ÖVERLUFTSDON, REC:S TUP RK-T

KANALSYSTEMET SKALL UTFÖRAS MED LINDAB-SAFE ELLER LIKVÄRDIGT OCH UPPFYLLA TÄTHETSKLASS B
PÅ RITNINGEN ANGIVNA LUFTFLÖDEN GÄLLER LITER/SEKUND.
INJUSTERING TILL DESSA FLÖDEN SKALL UTFÖRAS.
BRASKAMIN BÖR HA TÄTSLUTANDE LUCKOR OCH TA FÖRBRÄNNINGSLUFTEN VIA UTELUFTSANSLUTEN ISOLERAD KANAL (INGÅR I B.E)
ÖVRIG VÄRMEISOLERING TILL VENTILATIONSKANALER INGÅR EJ
VI GENOMGÅNG AV BYGGNADEN FUKTSPÄRR ÄR DET VIKTIGT ATT DENNA GENOMGÅNG TÄTAS ORDENTLIGT.

NORRTÄLJE KOMMUN
Stadsarkitektkontoret
2003-04-23
Diarienr 01/45
Diarieplan

TECKENFÖRKLARING

- KANAL FÖRLAGD PÅ VIND
- KANAL FÖRLAGD VID TAK
- KANAL FÖRLAGD VID GOLV
- KANAL FÖRLAGD I BJÄLKLAG

BET	ANT	ÄNDRINGEN AVSER	DATUM	SIGN
		Relationsritningar L.J.	2003-03-11	

SKONAREN 2
NORRTÄLJE KOMMUN

VVS-BYRÅN I VÄXJÖ AB
Klostergatan 5, 352 30 VÄXJÖ
Tel. 0470-458 70
Fax. 0470-458 75

UPPDRAGS NR	RITAD/KONSTR AV	HANDLÄGGARE
01 002-6	JOS/JOS	JONAS STRANDH
DATUM 010213	ANSVARIG JONAS STRANDH	

BH: LORENTZ & CHRISTEL JOHANSSON
FALUHUS: 015-029
NYBYGGNAD AV BOSTADSHUS
VENT-INSTALLATION

SKALA	NUMMER	BET
1:50	V57:01	