

GÖTEBORGS STAD TOLERED 18:8 TILLBYGGNAD SAMT BYGGNATION AV CARPORT

Jag godkänner detta byggläns förslag och har undertecknat detta dokument som ett bevis på detta. Jag är medveten om att bygglänet kan överklagas, inom tre veckor efter beslut, till Byggnadsnämnden.

10-01-06

Tommy Skärström
18.7
Linda Bergdahl

10-01-06


Jonas Forsberg
16.1
Malin Forsberg

10-01-06


Peter Bolling
17.4
Lena Danielsson
17.4

10/1 2006


Johan Wikström
15.1
Maria Wikström
15.1

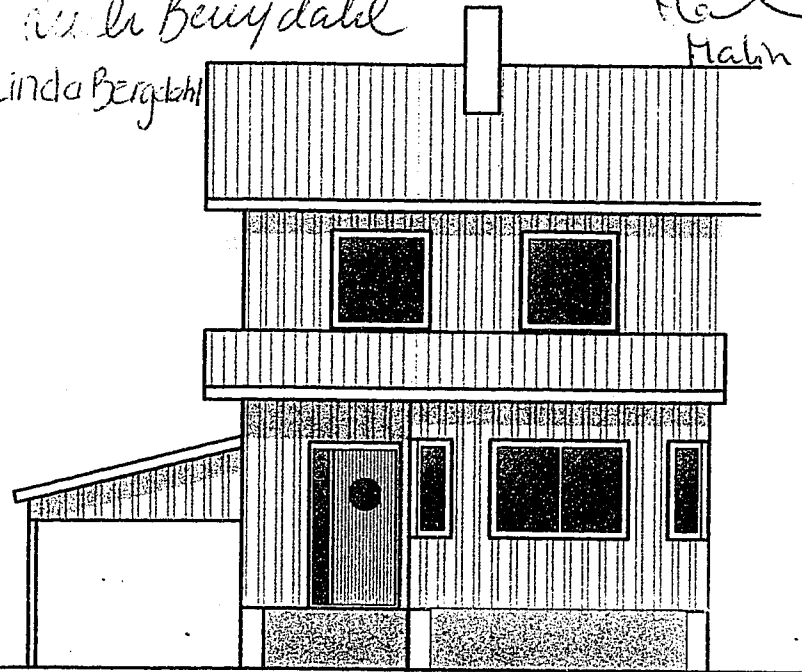


FASAD MOT NORDÖST

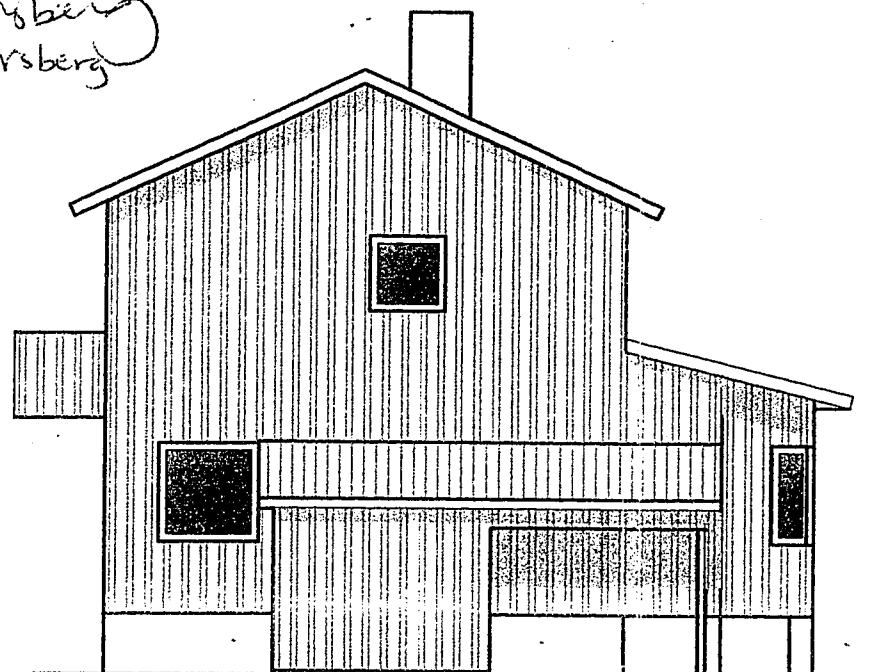


FASAD MOT SYDÖST

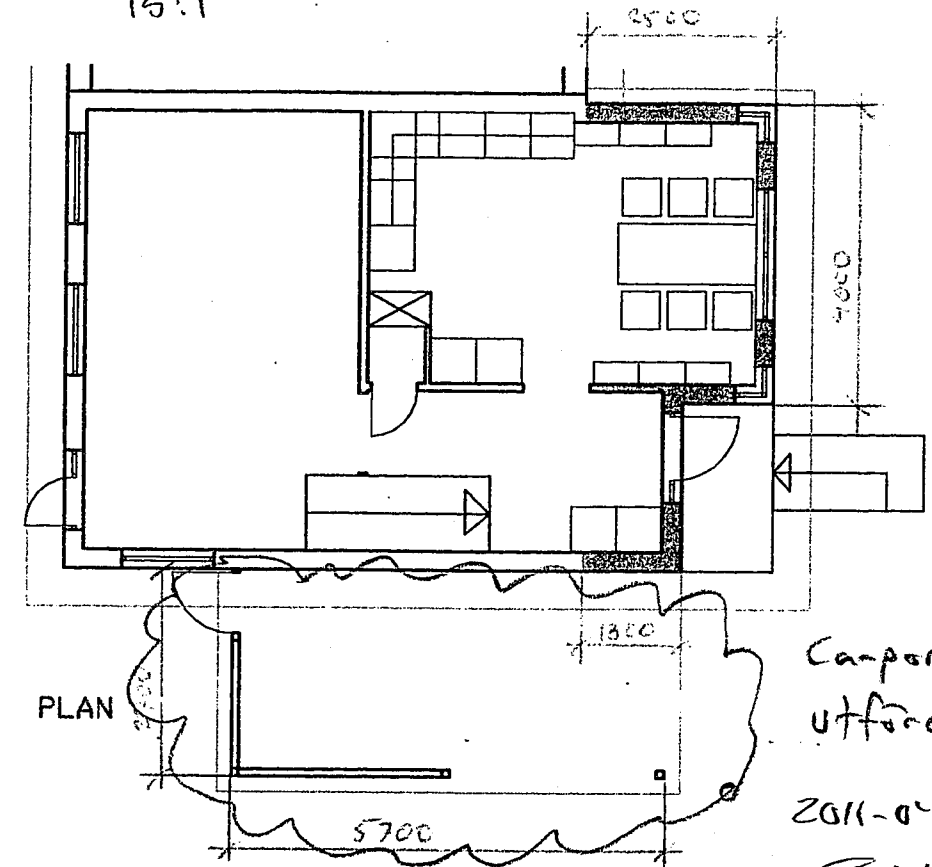


Carport ej utförd
2011-07-18
Red

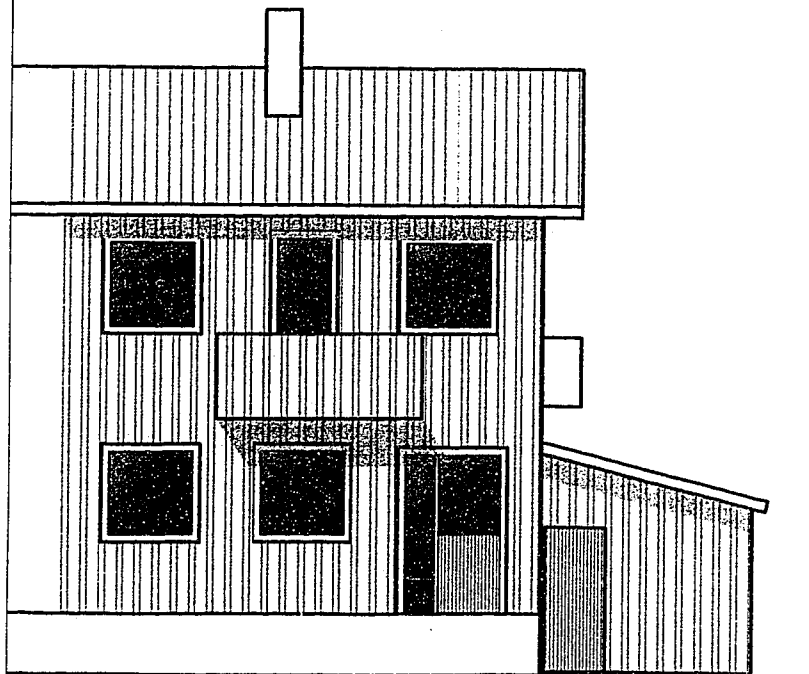

FASAD MOT SYDVÄST

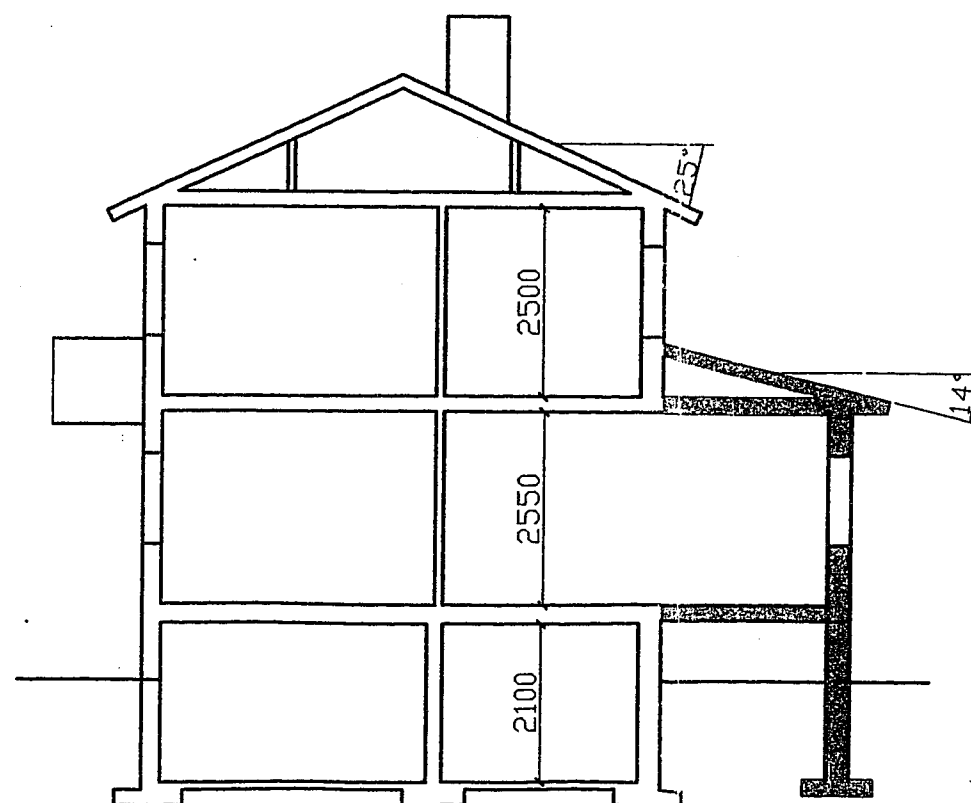

SEKTION 1

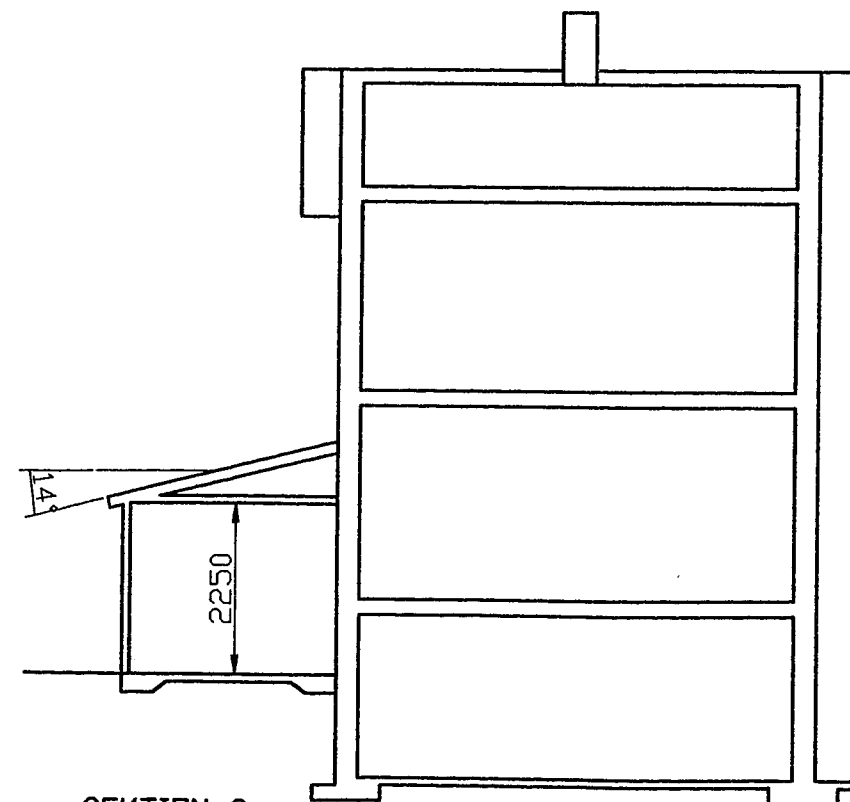

SEKTION 2

SKALA 1:100

TOLERED 18:8
Ärendenummer: NO 2005-033038
Beslutsdatum: 2011-04-21
Handlingar och föreskrifter enligt beslutetsbevis.
BYGGNADSNÄMNDEN I GÖTEBORG