


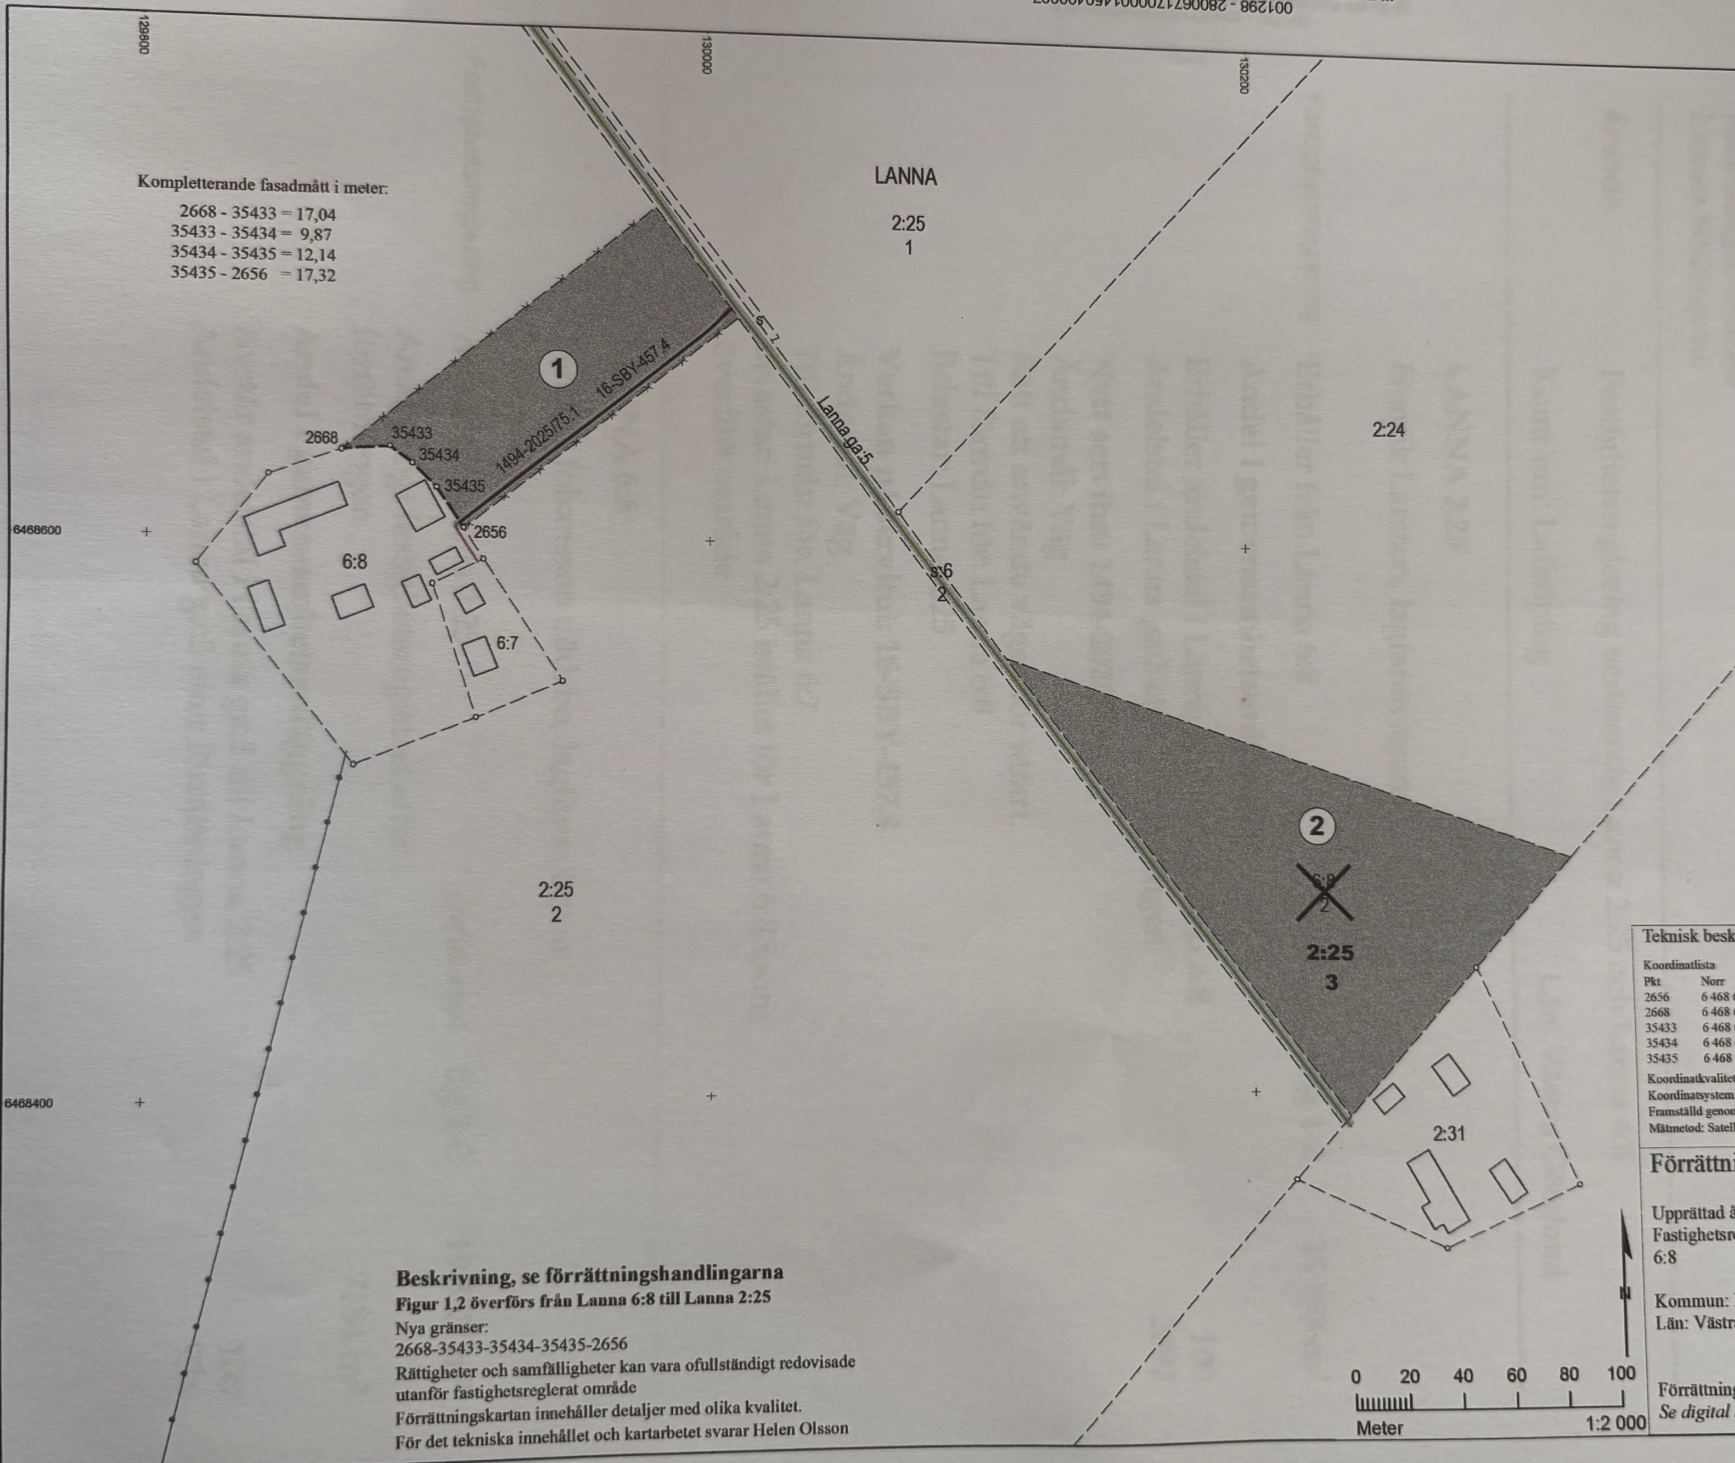

Kompletterande fasadmått i meter:
2668 - 35433 = 17,04
35433 - 35434 = 9,87
35434 - 35435 = 12,14
35435 - 2656 = 17,32

Teckenförklaring

- Servitut, blivande
- Servitut
- Figur
- BERGA Trakt
- Fastighetsgräns, utgående
- Fastighetsgräns
- Fastighetsgräns, blivande
- Fastighetsbeteckning
- Fastighetsbeteckning, blivande
- Fastighetsbeteckning, utgående
- Gränspunkt
- Gemensamhetsanläggning
- Byggnad
- Kraftledning fördelning
- Småväg enkel standard

Teknisk beskrivning

Koordinatista			
Pkt	Norr	Öst	Markering
2656	6 468 603,13	129 911,96	Omarkerad punkt
2668	6 468 630,88	129 869,01	Rör i mark
35433	6 468 632,11	129 886,01	Rör i mark, ny
35434	6 468 626,28	129 893,98	Rör i mark, ny
35435	6 468 617,65	129 902,51	Rör i mark, ny

Koordinatkvalitet: Inre 0,05m yttre 0,05m
Koordinatsystem: SWEREF 99 13 30
Framställt genom: Nymätning och kopiering från registerkartan
Mätmetod: Satellitmätning NRTK-tjänst

Förrättningskarta Kartblad KA1
Ärendenummer: 0252374
Upprättad år: 2026 Orig.format: A3L
Fastighetsreglering berörande Lanna 2:25 och Lanna 6:8

Kommun: Lidköping
Län: Västra Götaland

Förrättningslantmätare
Se digital signatur

Beskrivning, se förrättningshandlingarna
Figur 1,2 överförs från Lanna 6:8 till Lanna 2:25
Nya gränser:
2668-35433-35434-35435-2656
Rättigheter och samfälligheter kan vara ofullständigt redovisade utanför fastighetsreglerat område
Förrättningskartan innehåller detaljer med olika kvalitet.
För det tekniska innehållet och kartarbetet svarar Helen Olsson

