E.D. 317/277 -43

Karta

över ett område å

Dvästa 5 12

i Jättendals socken, Gävleborgs län;

upprättad vid avstyckning år 1943 av

Per Bie

Distriktslantmätare.


Avstyckningsbeskrivning

Bet. å kartan	Ägoslag m. m.	Areal Inrösningsj. Hektar	Inrösningsj. Ar	Inrösningsj. Kvm	Avrösningsj. Hektar	Avrösningsj. Ar	Avrösningsj. Kvm
1	Skogsmark					12	50
	Summa					12	50

R. N:r 5 21

Genom resolution denna dag har länsstyrelsen i Gävleborgs län fastställt den å denna karta angivna avstyckning; betygar, Gävle i landskansliet den 23 december 1943.
Utan avgift. På tjänstens vägnar
H. Lundberg.

Med området följer andel med 2 % av stamfastighetens ursprungliga andel i samfällda gistvallsplatsen intill dess norra del, å kartan över den 25 februari 1830 fastställt laga skifte å Edsmyr Rödeskog beteckmad med ägofigursnummer 29, rätt att gemensamt med stamfastigheten nyttja dennas rätt till färder till stamfastigheten samt rätt att för nödiga färder nyttja de områden av stamfastighetens mark, som enligt den 4 september 1939 godkänd avstyckningsplan avsatts för vägändamål.

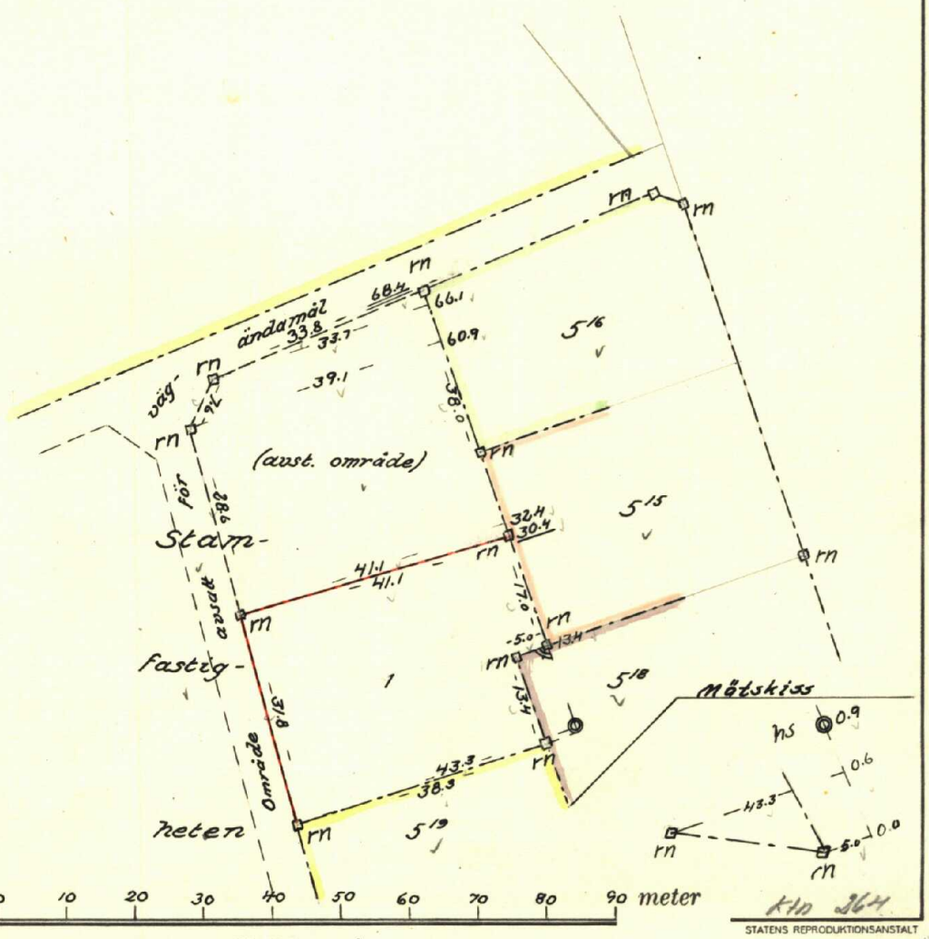

21-JÄT-276

Skala 1 : 1000

Dnr 431.

Jättendal nr 276.