

LANTMÄTERIMYNDIGHETEN



KALMAR

Karta

2008-09-23

Ärende

Avstyckning från Böda-Torp 4:7

Borgholm kommun

Kenneth Danielsson

Kenneth Danielsson

Förrättningslantmätare

Aktbilaga KA

Ärendenr: H08744

Teknisk beskrivning:

Koordinatförteckning

Pkt	N	E	Markering
16064	6355380.78	181159.33	Rör i mark, ny
16065	6355379.23	181097.17	Rör i mark, ny
16066	6355383.94	181079.10	Rör i mark, ny
16067	6355385.49	181073.04	Rör i gjutning
16071	6355361.38	181073.96	Rör i mark, ny

Framställd genom: Nymätning och kopiering från registerkarta

Koordinatqualitet: Inre 25 mm, Yttre 25 mm


Koordinatsystem: SWEREF 99 16 30

Mätmetod: GPS

Nya gränser: 16066-16067, 16064-16065-16066, 16066-16071

Teckenförklaring:

— — — — —	Fastighetsgräns
- - - - -	Ny Fastighetsgräns
0885-3674.A	Nytt Servitut
ga:1	Rättighet
BÖDA-TORP 4:7	Fastighetsbeteckning
4:149	Ny Fastighetsbeteckning
Ⓐ	Figur
∘	Gränspunkt
∘	Ny Gränspunkt
- 12.34 -	Måttangivelse
⊗	Bostadshus
⊞	Uthus
— — — — —	Stenmur
— — — — —	Häck
— — — — —	Ägoslag

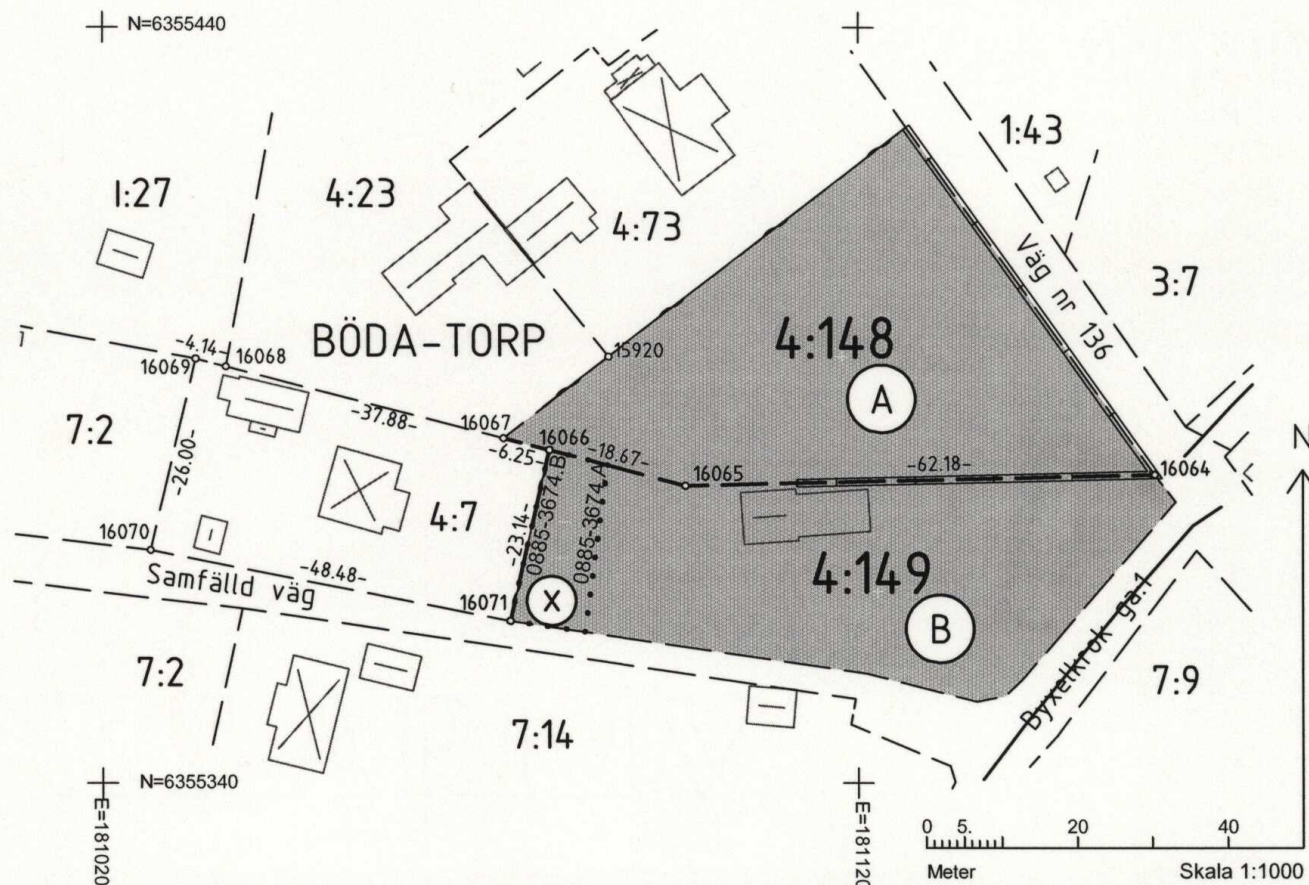

Akt 0885-3674