Förrättningskarta

2010-11-25

Ärende

Avstyckning och fastighetsreglering berörande
Tjärnberget 1:10, 1:15, 1:41 och 1:66
Kommun: Torsby
Län: VÄRMLAND

Sven Engström
Förrättningslantmätare

Aktbilaga: KA1
Ärendenr: S10464
Orig.format: A4S

Teknisk beskrivning:

Koordinatförteckning

Pkt	N	E	Markering
11994	6702468.53	116978.67	Rör i mark
11995	6702427.40	117024.34	Rör i mark
11996	6702387.89	117080.10	Rör i sten
11997	6702341.60	117075.03	Rör i mark
11998	6702359.37	116978.12	Rör i sten
12205	6702422.42	116975.62	Rör i mark, ny
12206	6702421.83	117018.75	Rör i mark, ny
12207	6702416.63	117051.05	Rör i mark, ny
12208	6702463.51	117059.58	Rör i mark, ny

Framställd genom: Nymätning och kopiering från registerkarta
Koordinatkvalitet: Inre 50 mm, Yttre 50 mm
Koordinatsystem: SWEREF 99 13 30
Mätmetod: Satellitmätning NRTK-tjänst

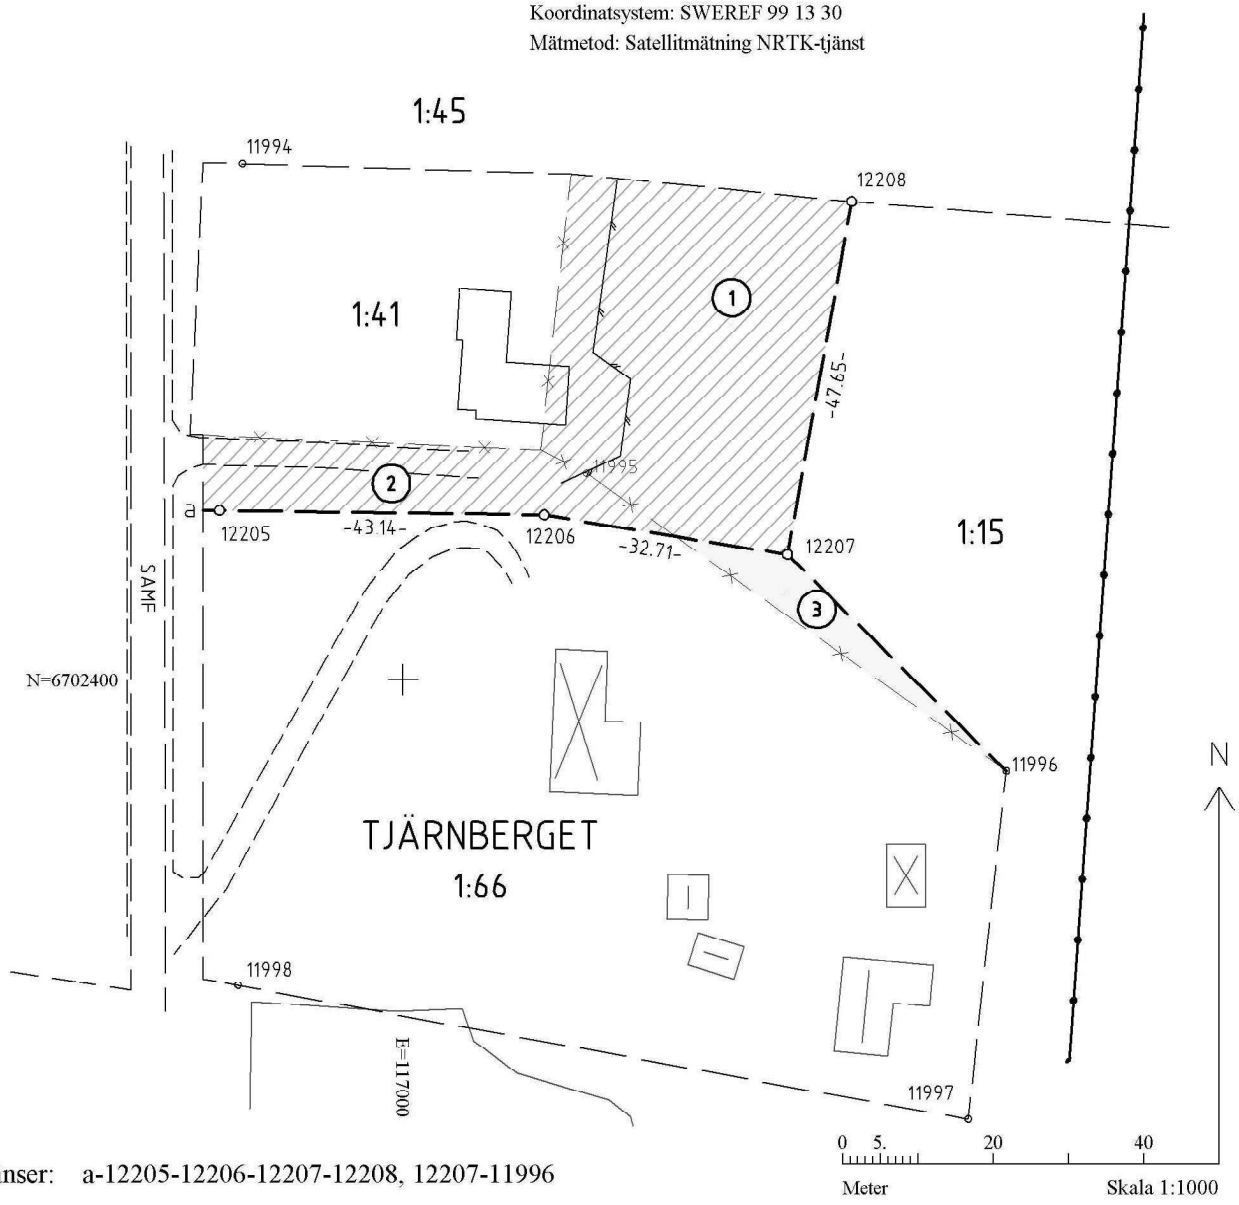

Nya gränser: a-12205-12206-12207-12208, 12207-11996

Akt 1737-10/74