


Förslag

till ändring av stadsplanen
inom kvarteren **T r a s t e n** och **F a s a n e n**
inom Skattkärrs stadsplaneområde
i Östra Fågelviks socken och kommun,
Värmlands län;
upprättat i maj 1961 av

E. Carlsson
Distriktslantmätare

Skala 1:2000

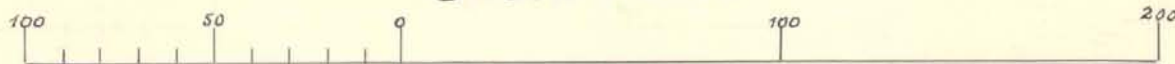

Befintliga förhållanden.

- == Vägar
- == Dike
- o Polygonpunkt
- 1³³ Fastighetsbeteckning
- Fastighetsgräns
- Gällande områdesgräns
- Gällande bestämmelsegräns

Områdesbeteckningar.

- Allmän plats, gata
- Park
- BF** Mark för bostadsändamål, fristående hus
- II** Antal våningar
- Mark som icke får bebyggas
- Gräns för område inom vilket ändring sökes, dragen c:a 16 4 m. utanför
- Områdesgräns
- Bestämmelsegräns
- * * * Områdes- och bestämmelsegräns avsedd att utgå
- Gränslinjer, ej avsedda att fastställas.

År 1962 den 23 mars fastställde länsstyrelsen i Värmlands län den å denna karta angivna stadsplaneändring, vilket beslut på grund av stadgandet i 150 § tredje stycket byggnadslagen vunnit laga kraft; betygar Karlstad i landskansliet som ovan.

Stpl 2 kr.

På tjänstens vägnar:

Karlsson



Björknästorps kv. Trasten Björknäs kv. Trasten

