

KARTA rörande		Org. enhet	Dnr
avstyckning från fastigheten		X5	164/67
LÖNNÅNGER 3:18		Upprättad år 1967 av: <i>Gunnar Bergius</i> Gunnar Bergius lantmätare	
		<i>Johan Juggas</i> Johan Juggas ingenjör	
Socken	Kommun		
Jättendals	Harmångers		
Län	Skala		
Gävleborgs	1: 2000	0 20 40 60 80 100 120 140 meter	


Beskrivning	Areal hektar	R.N:r
Beteckning å kartan ågoslag m m		

Från Lönnånger 3:18 avstyckas:				KOORDINATFÖRTECKNING			
				Punkt nr	mark	x	y
A	skogsmark	0,1150 hektar	R.N:r 3 ³³	1	rs	500,00	500,00
B	skogsmark	0,1455 hektar	R.N:r 3 ³⁴	2	rs	508,70	466,75
				3	rs	542,85	479,62
				4	rs	535,17	507,86
				5	rs	555,15	512,33
				6	rs	548,82	542,30
				7	rs	505,35	537,75
				8	rs	511,95	502,67
				9	grg	463,93	466,65
				10	grg	464,16	561,04
Summa avstyckad areal 0,2605 hektar							

Med varje styckningslott följer rätt att för utfart ta väg över stamfastigheten västerut samt samma rätt till utfartsväg i övrigt som tillkommer stamfastigheten.

Vid förrättningen nytillkomna gränser:
1 - 2 - 3 - 4 - 5 - 6 - 7 - 8 - 1, 4 - 8.

§ 82. Ar 1968 den 1 mars
fastställde överlantmätaren i Gävleborgs län
avstyckningen
Betygar
På ämbetets vägnar:
I överlantmätarens ställe:
Lars-Evald Nilsson
Lars-Evald Nilsson
Bitr. överlantmätare

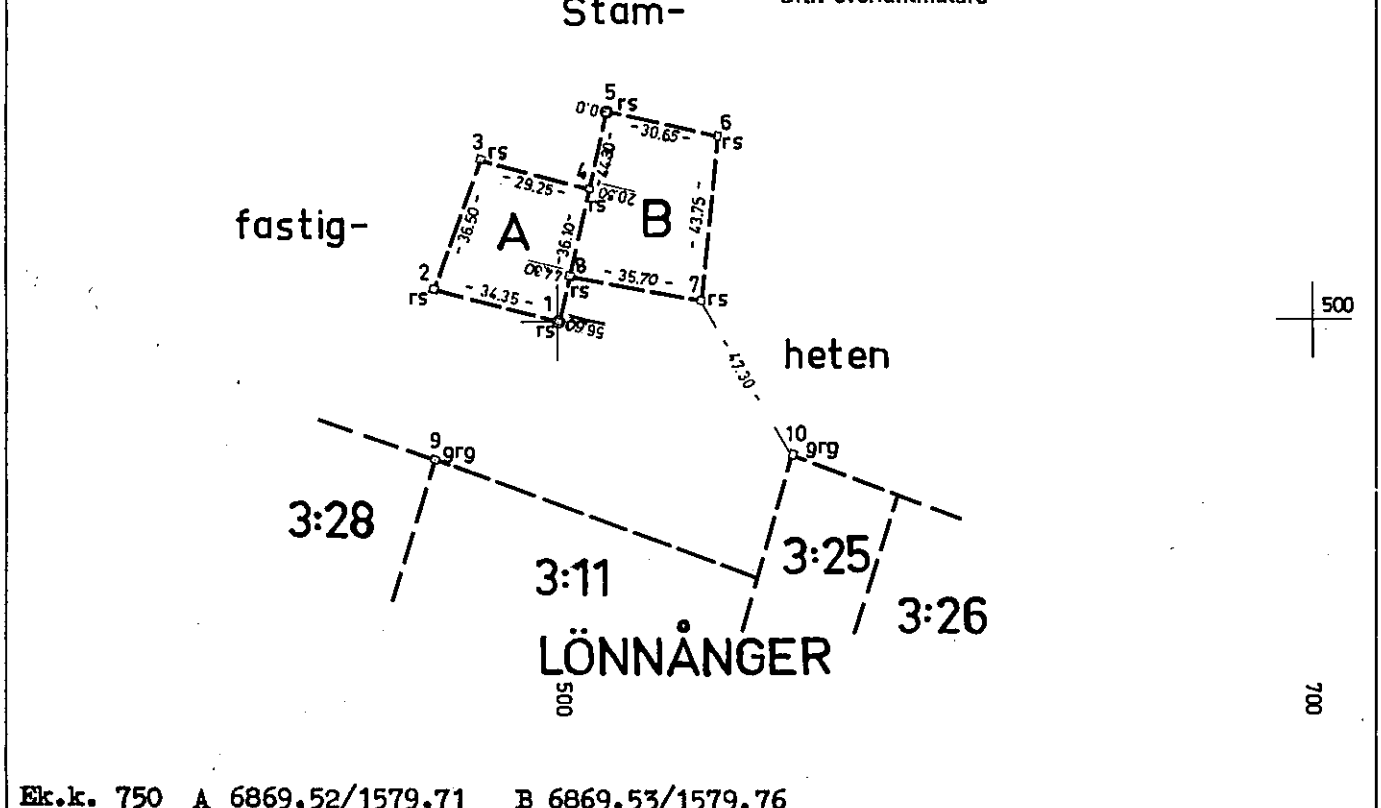

Ek.k. 750	A 6869,52/1579,71	B 6869,53/1579,76
Arkivnr m m	Mätning	Koorber
	be	be
	be	be

Jättendal nr 524