


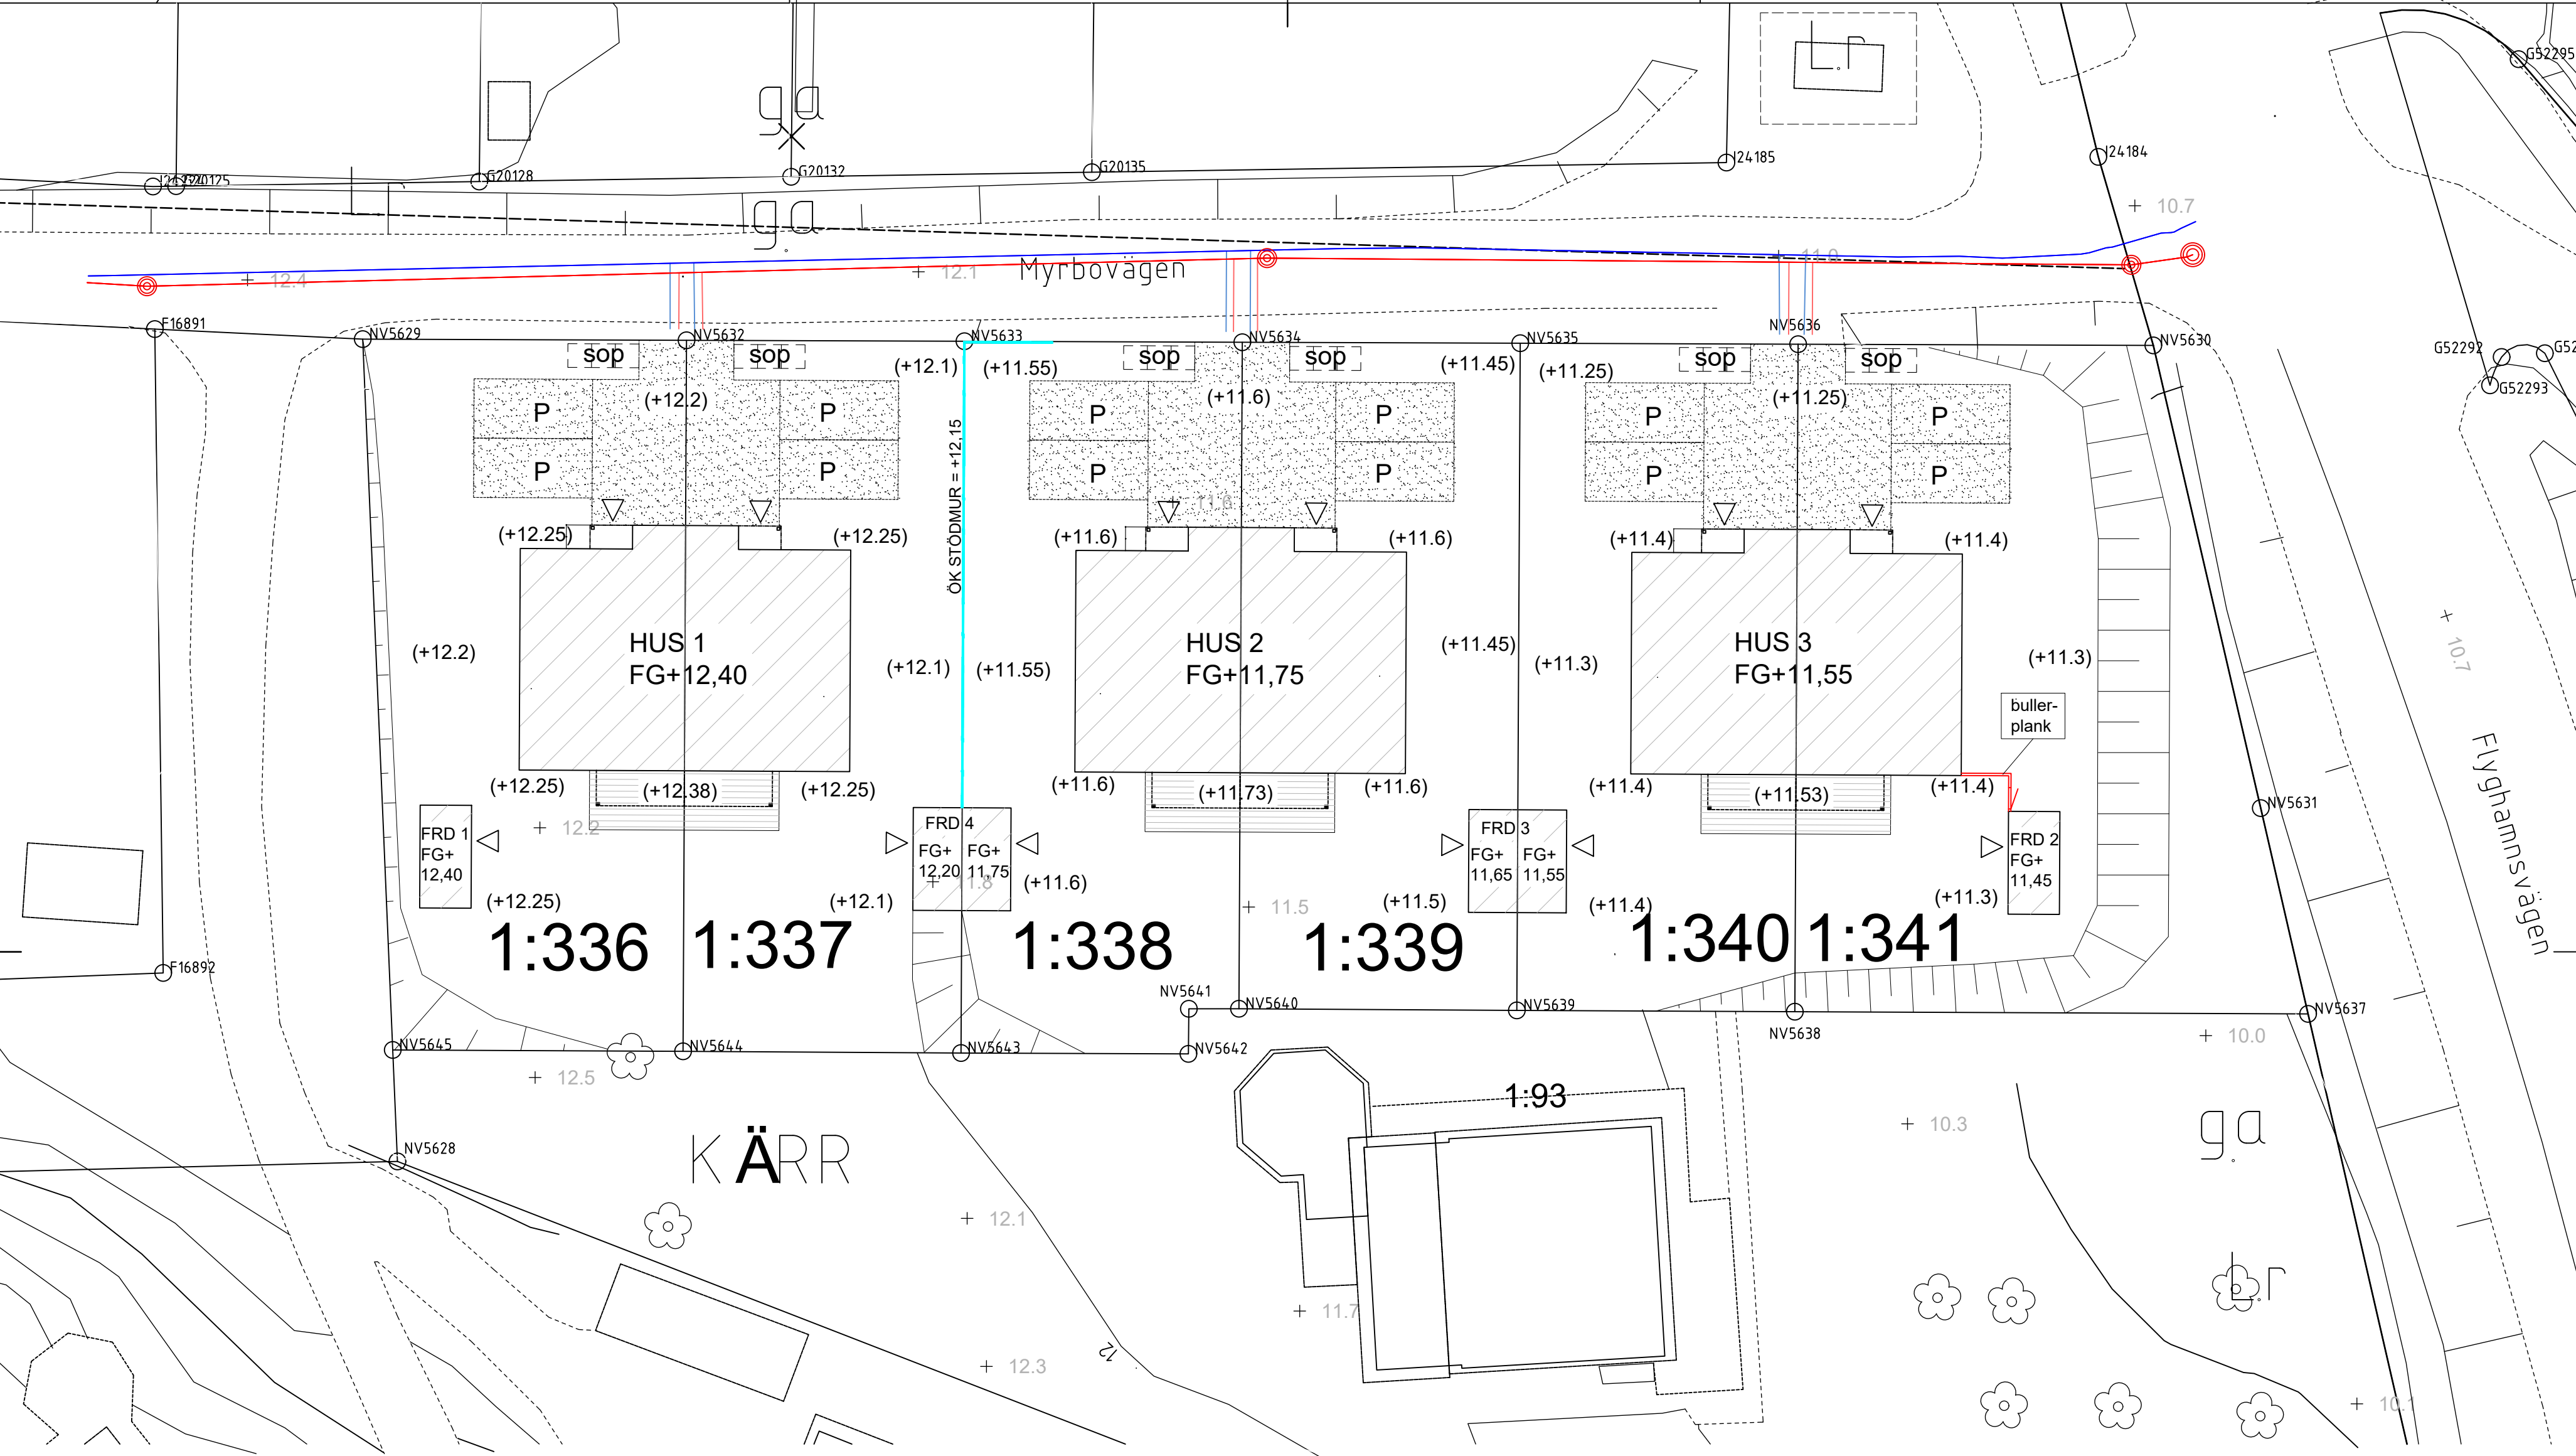

SCHAKT- OCH MARKARBETEN
ENL. KONTRAKTSHANDLINGAR

+ 11,5 = BEFINTLIG MARKNIVÅ
SOM BEHÅLLES

(+11.6) = FÖRESLAGEN NY
MARKNIVÅ

P = BILUPPSTÄLLNINGSPLOTS

— = BULLERPLANK

— = STÖDMUR

— = HÄRDGJORD YTA AV
GENOMSLÄPPLIG
MARKBELÄGGNING

— = TILLGÄNGLIG UTEPLATS

[sop] = SOPTUNNOR

— = SLÄNT

> RELATIONSRTNING
> ARBETSRTNING
> FÖRFRÅGNINGSUNDERLAG
> BYGGLOVSRTNING
> TILLVERKNINGSUNDERLAG

Denna ritning är vår egendom. Obehörigt utnyttjande beivras enligt lag.		
MJÖBÄCKS VILLAN		
Mjöbäcks Entreprenad AB www.mjobacks.se 512 65 MJÖBÄCK Tel. 0325-61 81 00 Fax. 0325-61 81 80		
Denna ritning är vår egendom. Obehörigt utnyttjande beivras enligt lag.		
RITAD AV SA	KONSTRUERAD AV	GRANSKAD AV
Mjöbäck 250916		

D		FG+ höjder	SA	260423
C		BULLERPLANK	SA	260302
B		BULLERPLANK, STÖDMUR	SA	260128
A		BULLERPLANK	SA	251117
BET	ANT	ÄNDRINGEN AVSER	SIGN	DATUM

Kärr 1:336 - 1:341
Göteborgs Kommun

BYGGHERRE

MARKSEKTIONER

ARBETSNUMMER
25-MAWE-004

RITINGSNUMMER
H08 (A2)

SKALA 1:200

ÄNDR. BET

D