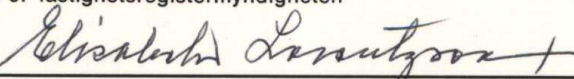
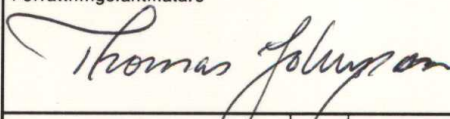



Arende Avstyckning från MÖCKLEBY 2:42		Kommun Morbylånga		Län Kalmar
		Registerområde Södra Möckleby		
		Registreringsbevis Registreringsdatum 1982-08-05 För fastighetsregistermyndigheten 		
Förrättningslantmätare 				
Fastighet, område m m	Fig	Area hektar, m ² delarea	± ändring/ summa	Ägare, uppgifter till lokal skattemyndighet och andra anmärkningar

FASTIGHETS RÄTTLIG BESKRIVNING:
se aktbilaga BE 1.

TEKNISK BESKRIVNING: se aktbilaga BE 2.

Lotten A = R N:r Möckleby 2:43

11	B =	11	11	2:44
11	C =	11	11	2:45
11	D =	11	11	2:46
11	E =	11	11	2:47
11	F =	11	11	2:48
11	G =	11	11	2:49
11	H =	11	11	2:50
11	I =	11	11	2:51
11	K =	11	11	2:52
11	L =	11	11	2:53
11	M =	11	11	2:54
11	N =	11	11	2:55

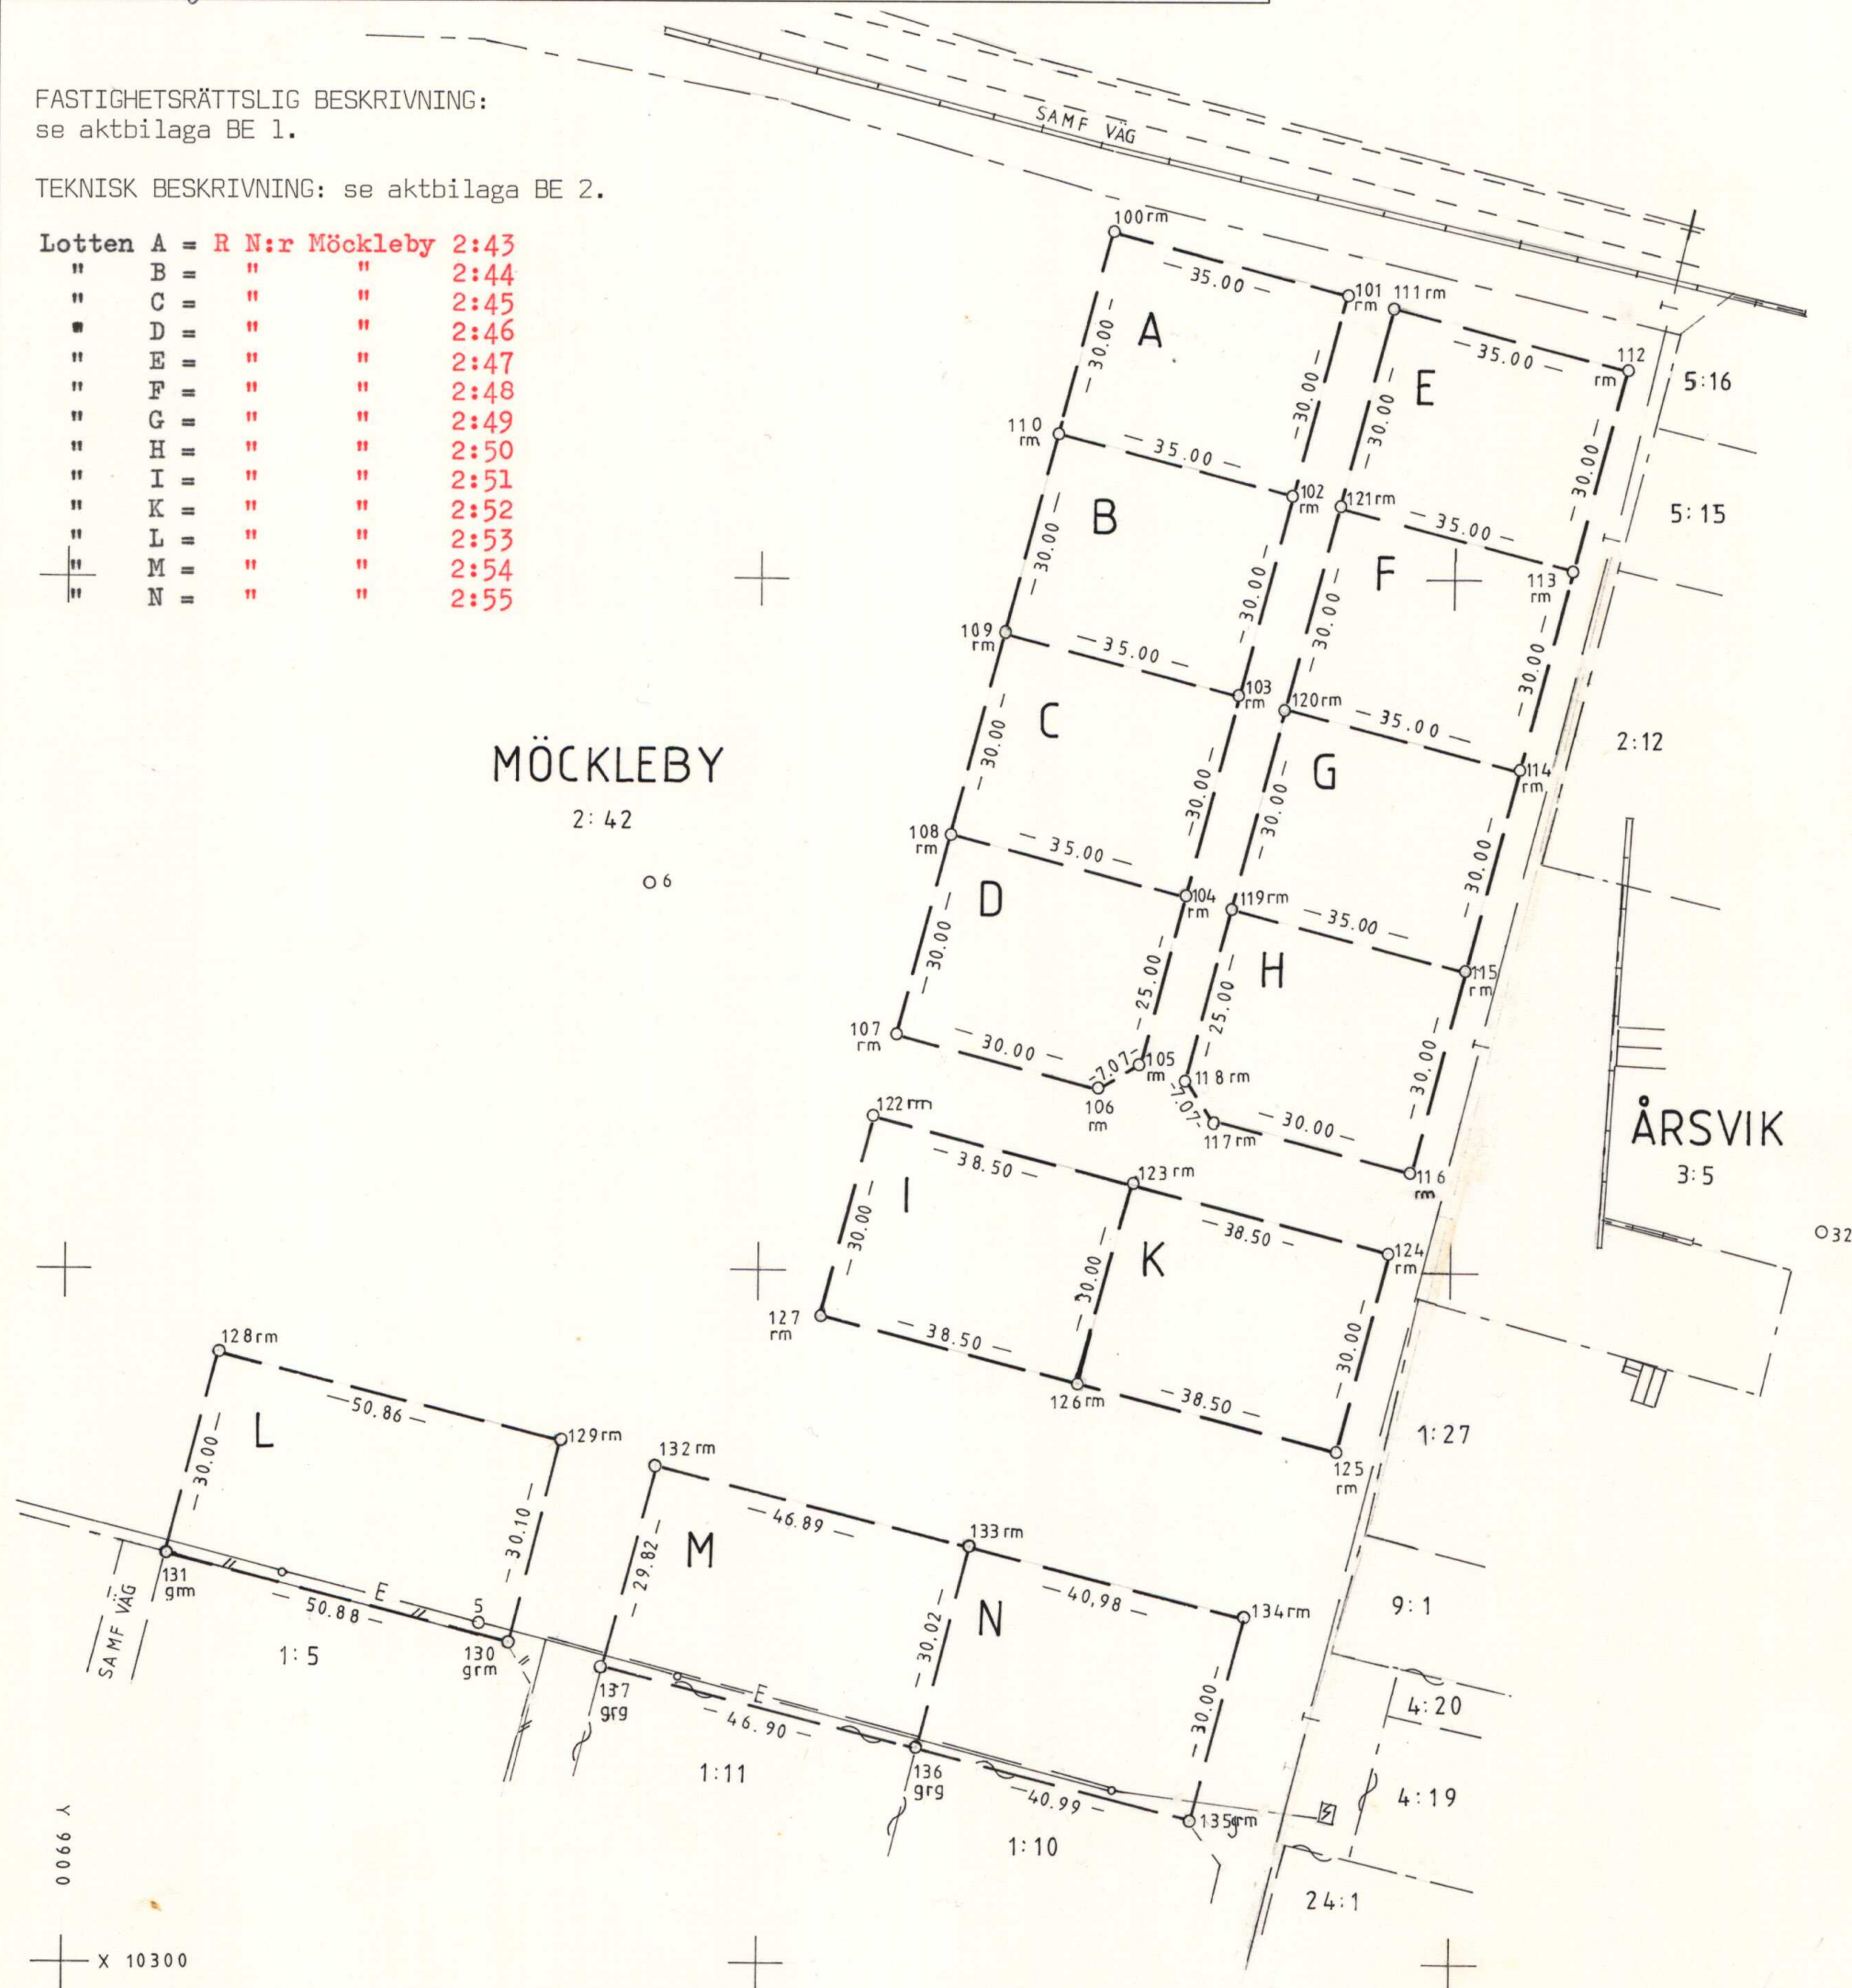

Nytilkomna gränser: samtliga runt styckningslotterna utom 130-131, 135-136, 136-137.

Framställt genom <i>Nymätning</i>	Skala 1:1000	Mätklass III	Koordinatsystem Lokalt fristående
För det tekniska innehållet svarar <i>Se</i>	Reg karta, lägesangivning Spec k 597:1		Beteckningsstandard -
Målning	Beräkning	Kartering	Ritn redigering