


Ärende Avstyckning från TOMTEBY 1:5		Kommun Börgholm	Län Kalmar
Registerområde Räpplinge		Nybildade fastigheter Tomteby 1:9 - 1:11	
Förrättningslantmätare <i>Thomas Johnsson</i> Thomas Johnsson		Registreringsdatum 1975-01-02	Dnr H 3:404-74
		☒ Uppgift om åtgärd förrättningen avsett har införts i fastighetsregistret <i>Elisabeth Larsson</i> För fastighetsregistermyndigheten	
Fastighet, område m m	Fig	Areal högst m ² delareal	± ändring/ summa
Ägare, uppgifter till lokala skattemyndighet och andra anmärkningar			


FASTIGHETSÄRÄTTSLIG BESKRIVNING: se aktbilaga BE 1

TEKNISK BESKRIVNING: se aktbilaga BE 2

Lotten A = R.N:r Tomteby 1:9
" B = " " 1:10
" C = " " 1:11

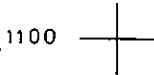

TOMTEBY

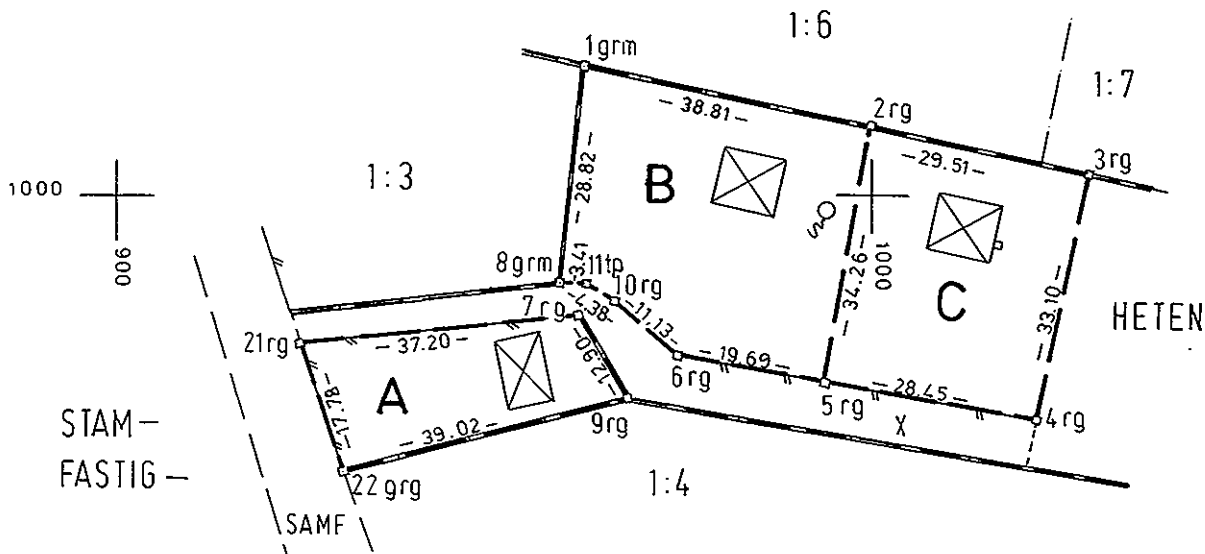

Nyttillkomna gränser: 3-4-5-6-10-11-8,2-5,9-7-21.

Skala 1:1000	Reg karta, lägesangivning FK 559	Framställd genom Nymätning
-----------------	-------------------------------------	-------------------------------