


Ärende Fastighetsreglering berörande Rickeby 2:3, 4:3 och 8:1 samt avstyck- ning från R I C K E B Y 8:1		Kommun Enköping	Län Uppsala
Registerområde Boglösa s:n		Nybildade fastigheter Litt A Rickeby 8:4, Litt B Rickeby 8:5	
Förrättningslantmätare <i>J. Swärd</i> J-O Swärd		Registreringsdatum 1972-10-13	Dnr R 385/1972
		☒ Uppgift om åtgärd förrättningen avsett har införts i fastighetsregistret <i>icclayfors</i> För fastighetsregistermyndigheten	
Fastighet, område m m	Fig	Areal hektar, m ² delareal	± ändring/summa
Ägare, uppgifter till lokala skattemyndighet och andra anmärkningar			

FASTIGHETSÄTTSLIG BESKRIVNING
aktbil BE 1

TEKNISK BESKRIVNING
aktbil BE 2

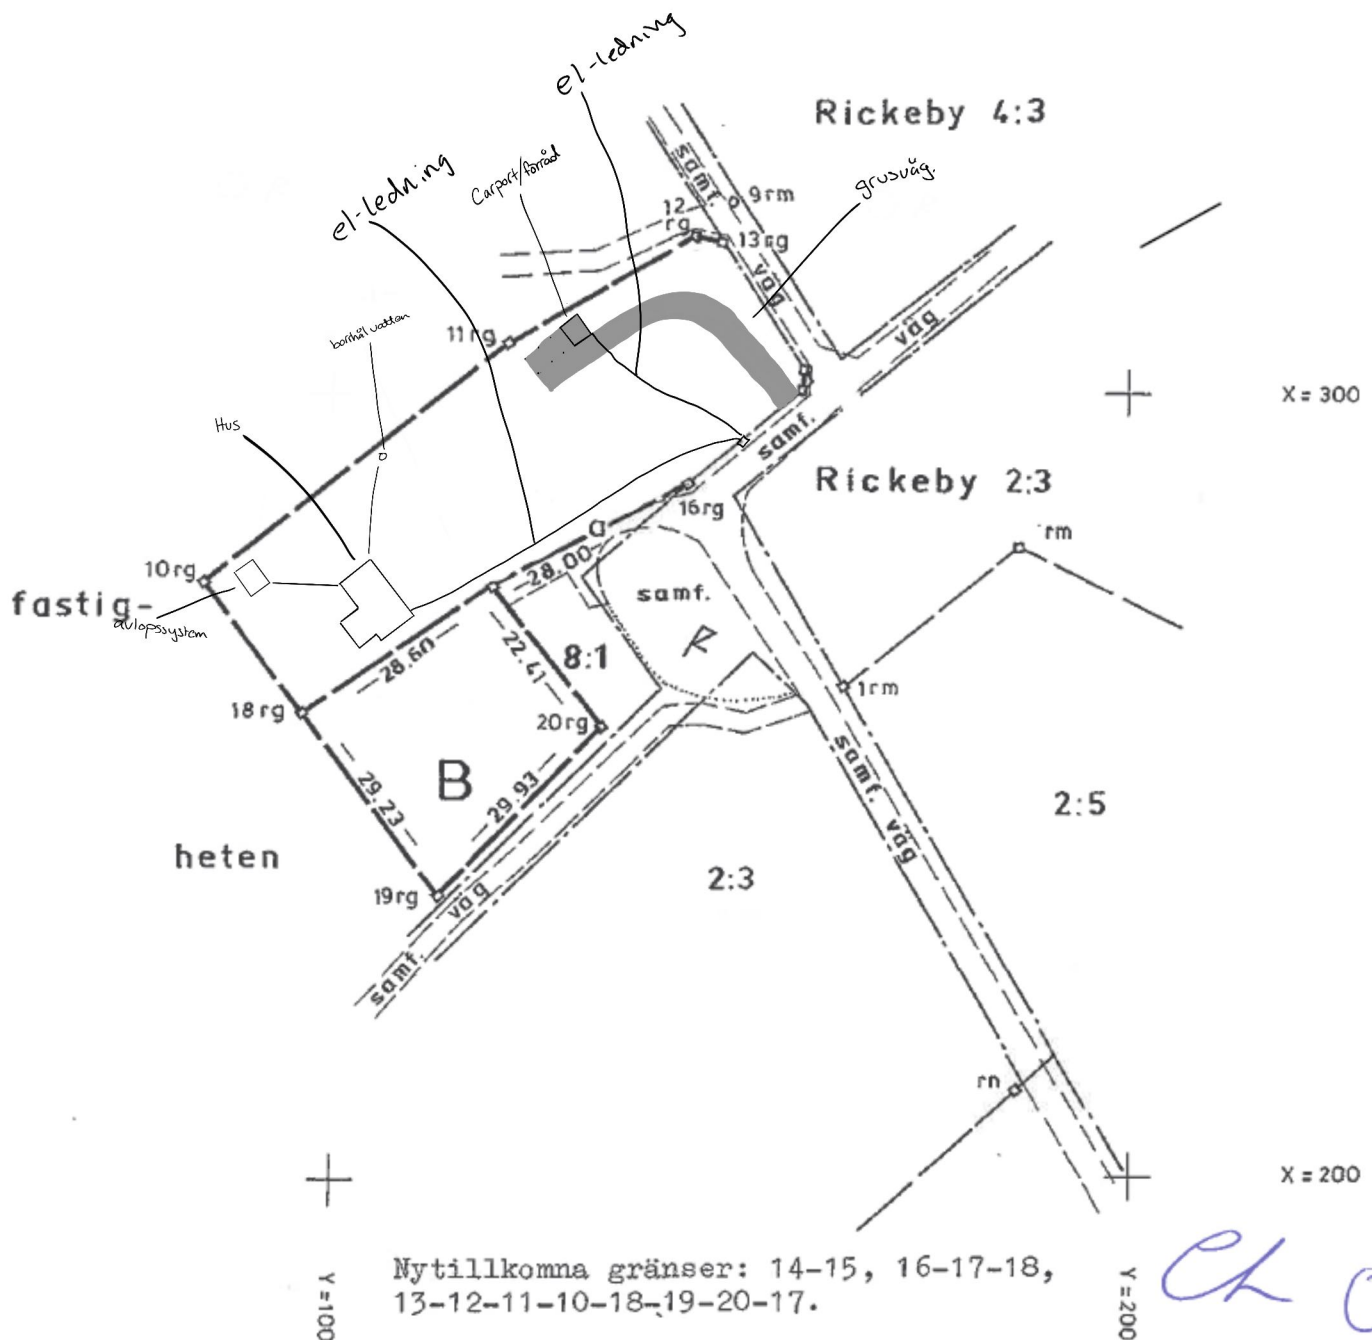

Skala 1:1000	Reg karta, lägesangivning 117 24:09, 19	Framställd genom Nymätning
Mätning	Beräkning	Kartering
Ritn redigering		