


2026-08-25 09:03:22
C:\Users\ÅsaEklöf\Plusbo fastighets AB\Plusbo SharePoint - Plusbo Fastighets AB\A14\Planritningar.rvt

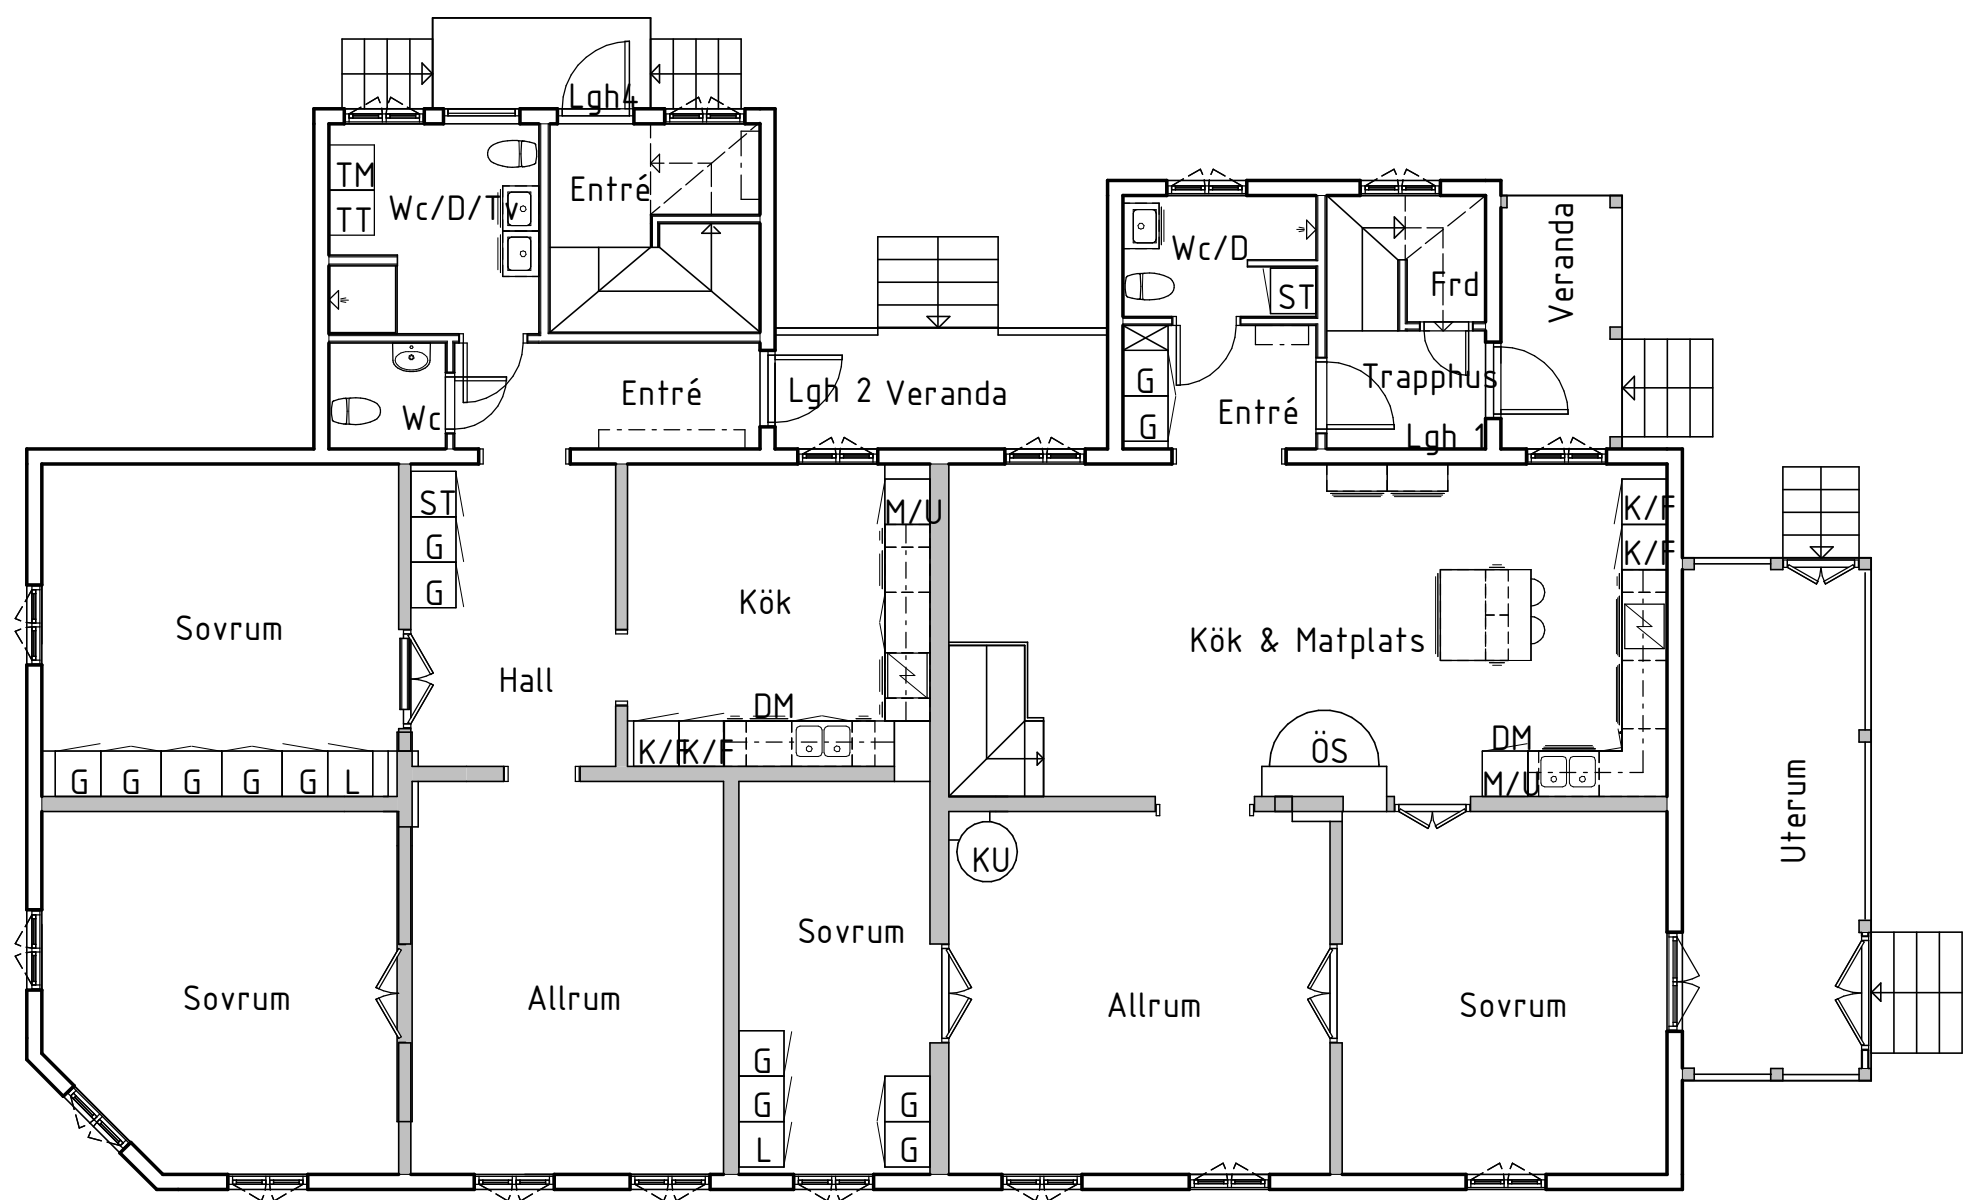

ANSVARIG PART	PROJEKT	STATUS
Plusbo Fastighets AB	A14	
UPPDRAGSNUMMER	Alströmersgatan 14	
SKAPAD	Planritning	RELATIONSHANDLING
KONTAKTPERSON		ANDRING
GODKÄND	Entréplan	NUMMER
		1:100
		A-42-5-004

