


2026-08-25 09:03:05
C:\Users\ÅsaEklof\Plusbo Fastighets AB\Plusbo SharePoint - Plusbo Fastighets AB\A14\Planritningar.rvt

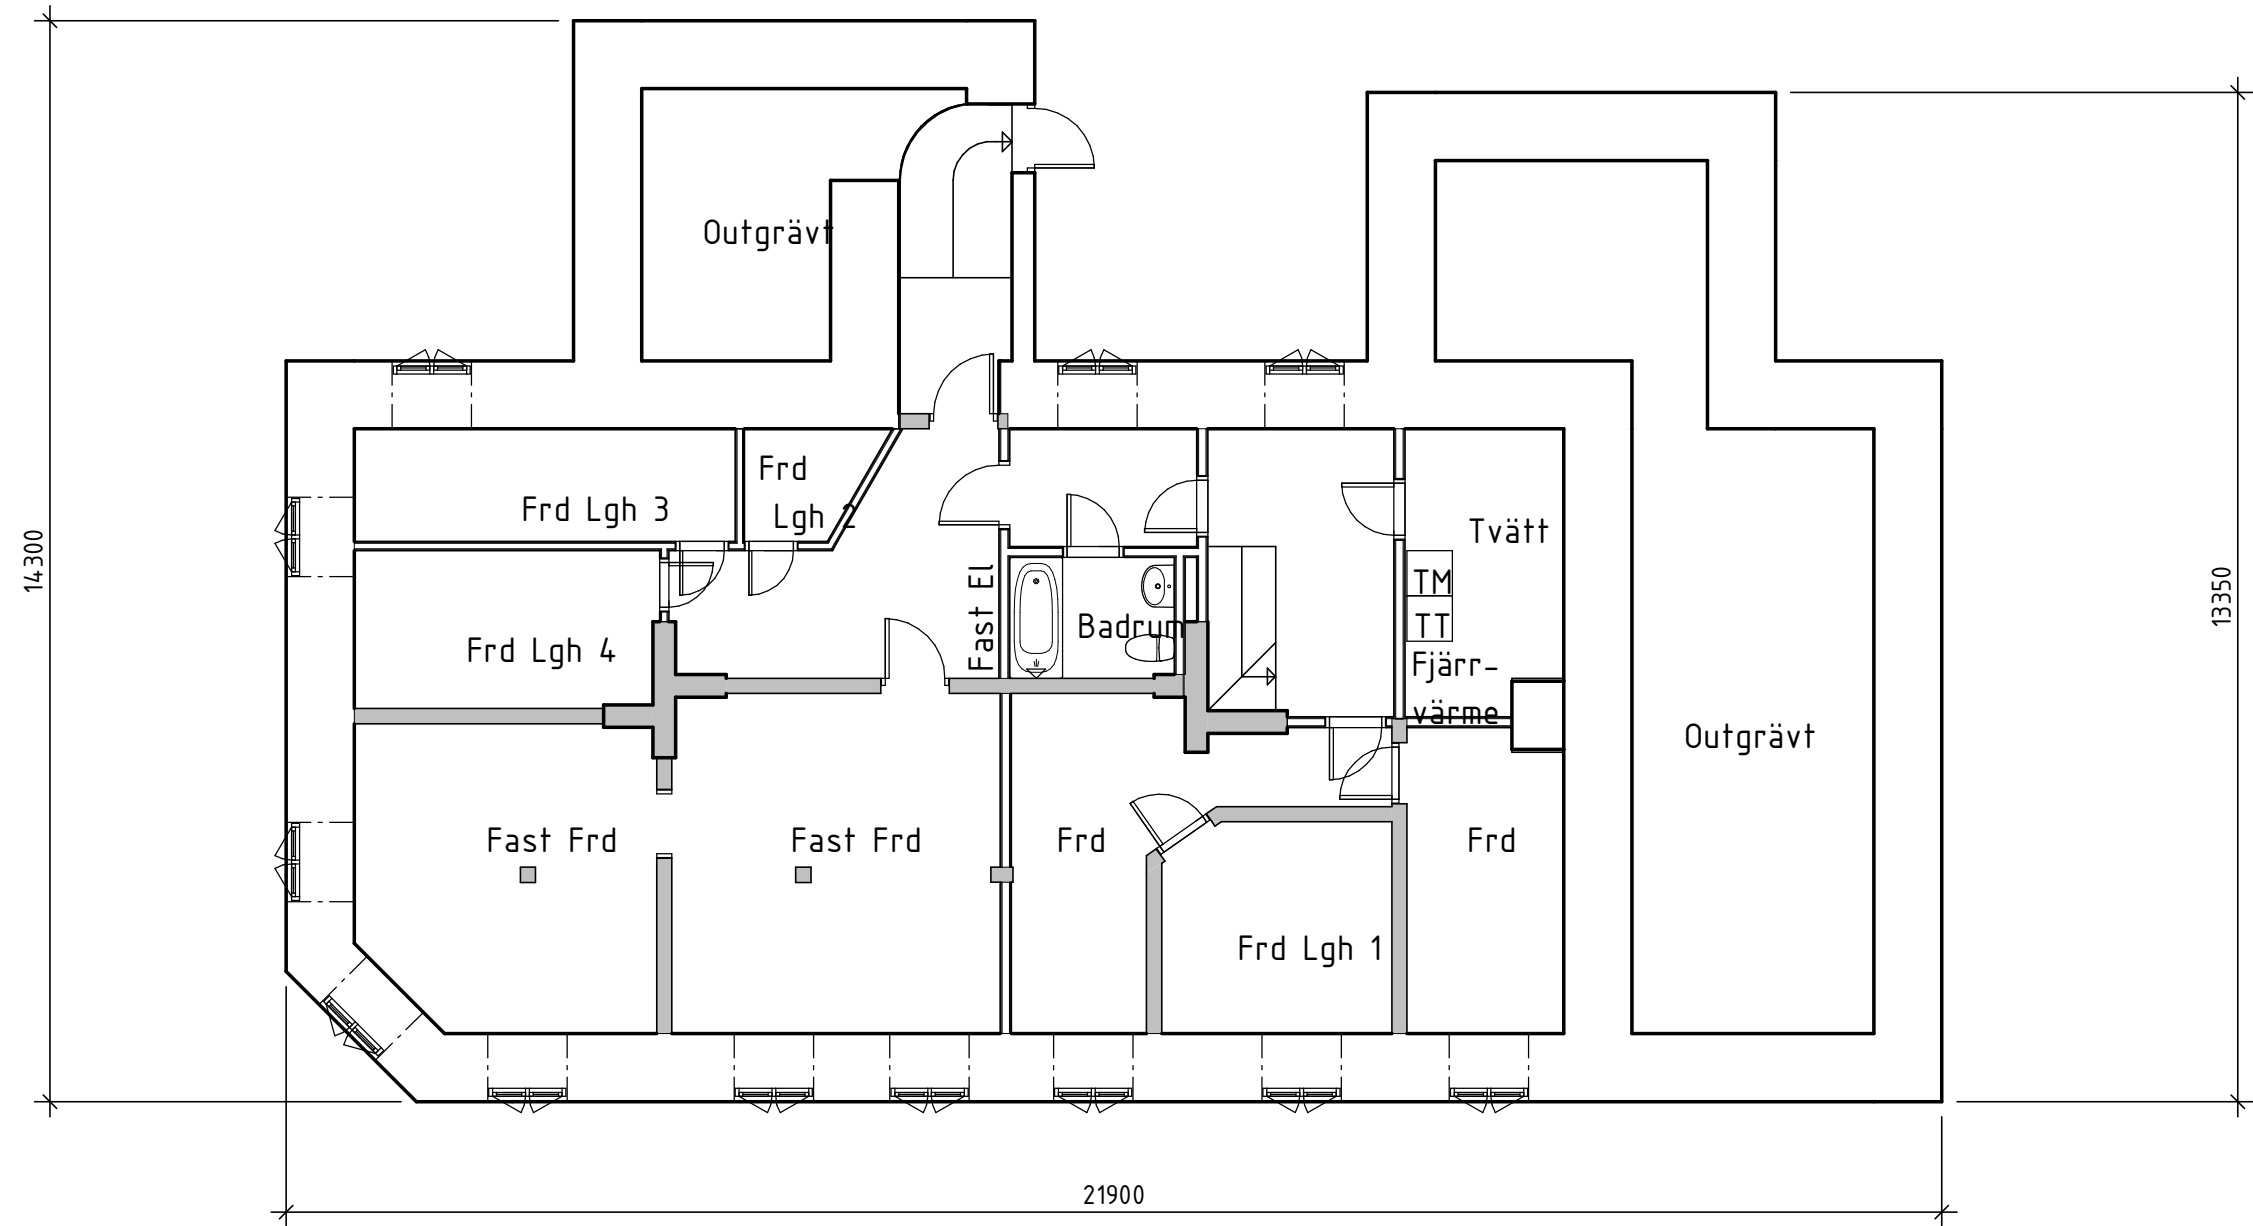

ANSVARIG PART	PROJEKT	STATUS
Plusbo Fastighets AB	A14	OXEN 5
UPPDRAGSNUMMER	Alströmersgatan 14	RELATIONSHANDLING
SKAPAD	Planritning	HANDLING
KONTAKTPERSON	INNEHÅLL	ANDRING
GODKÄNT	Källarplan	SKALA
		1:100
		NÄMMER
		BET
		A-42-5-003

