


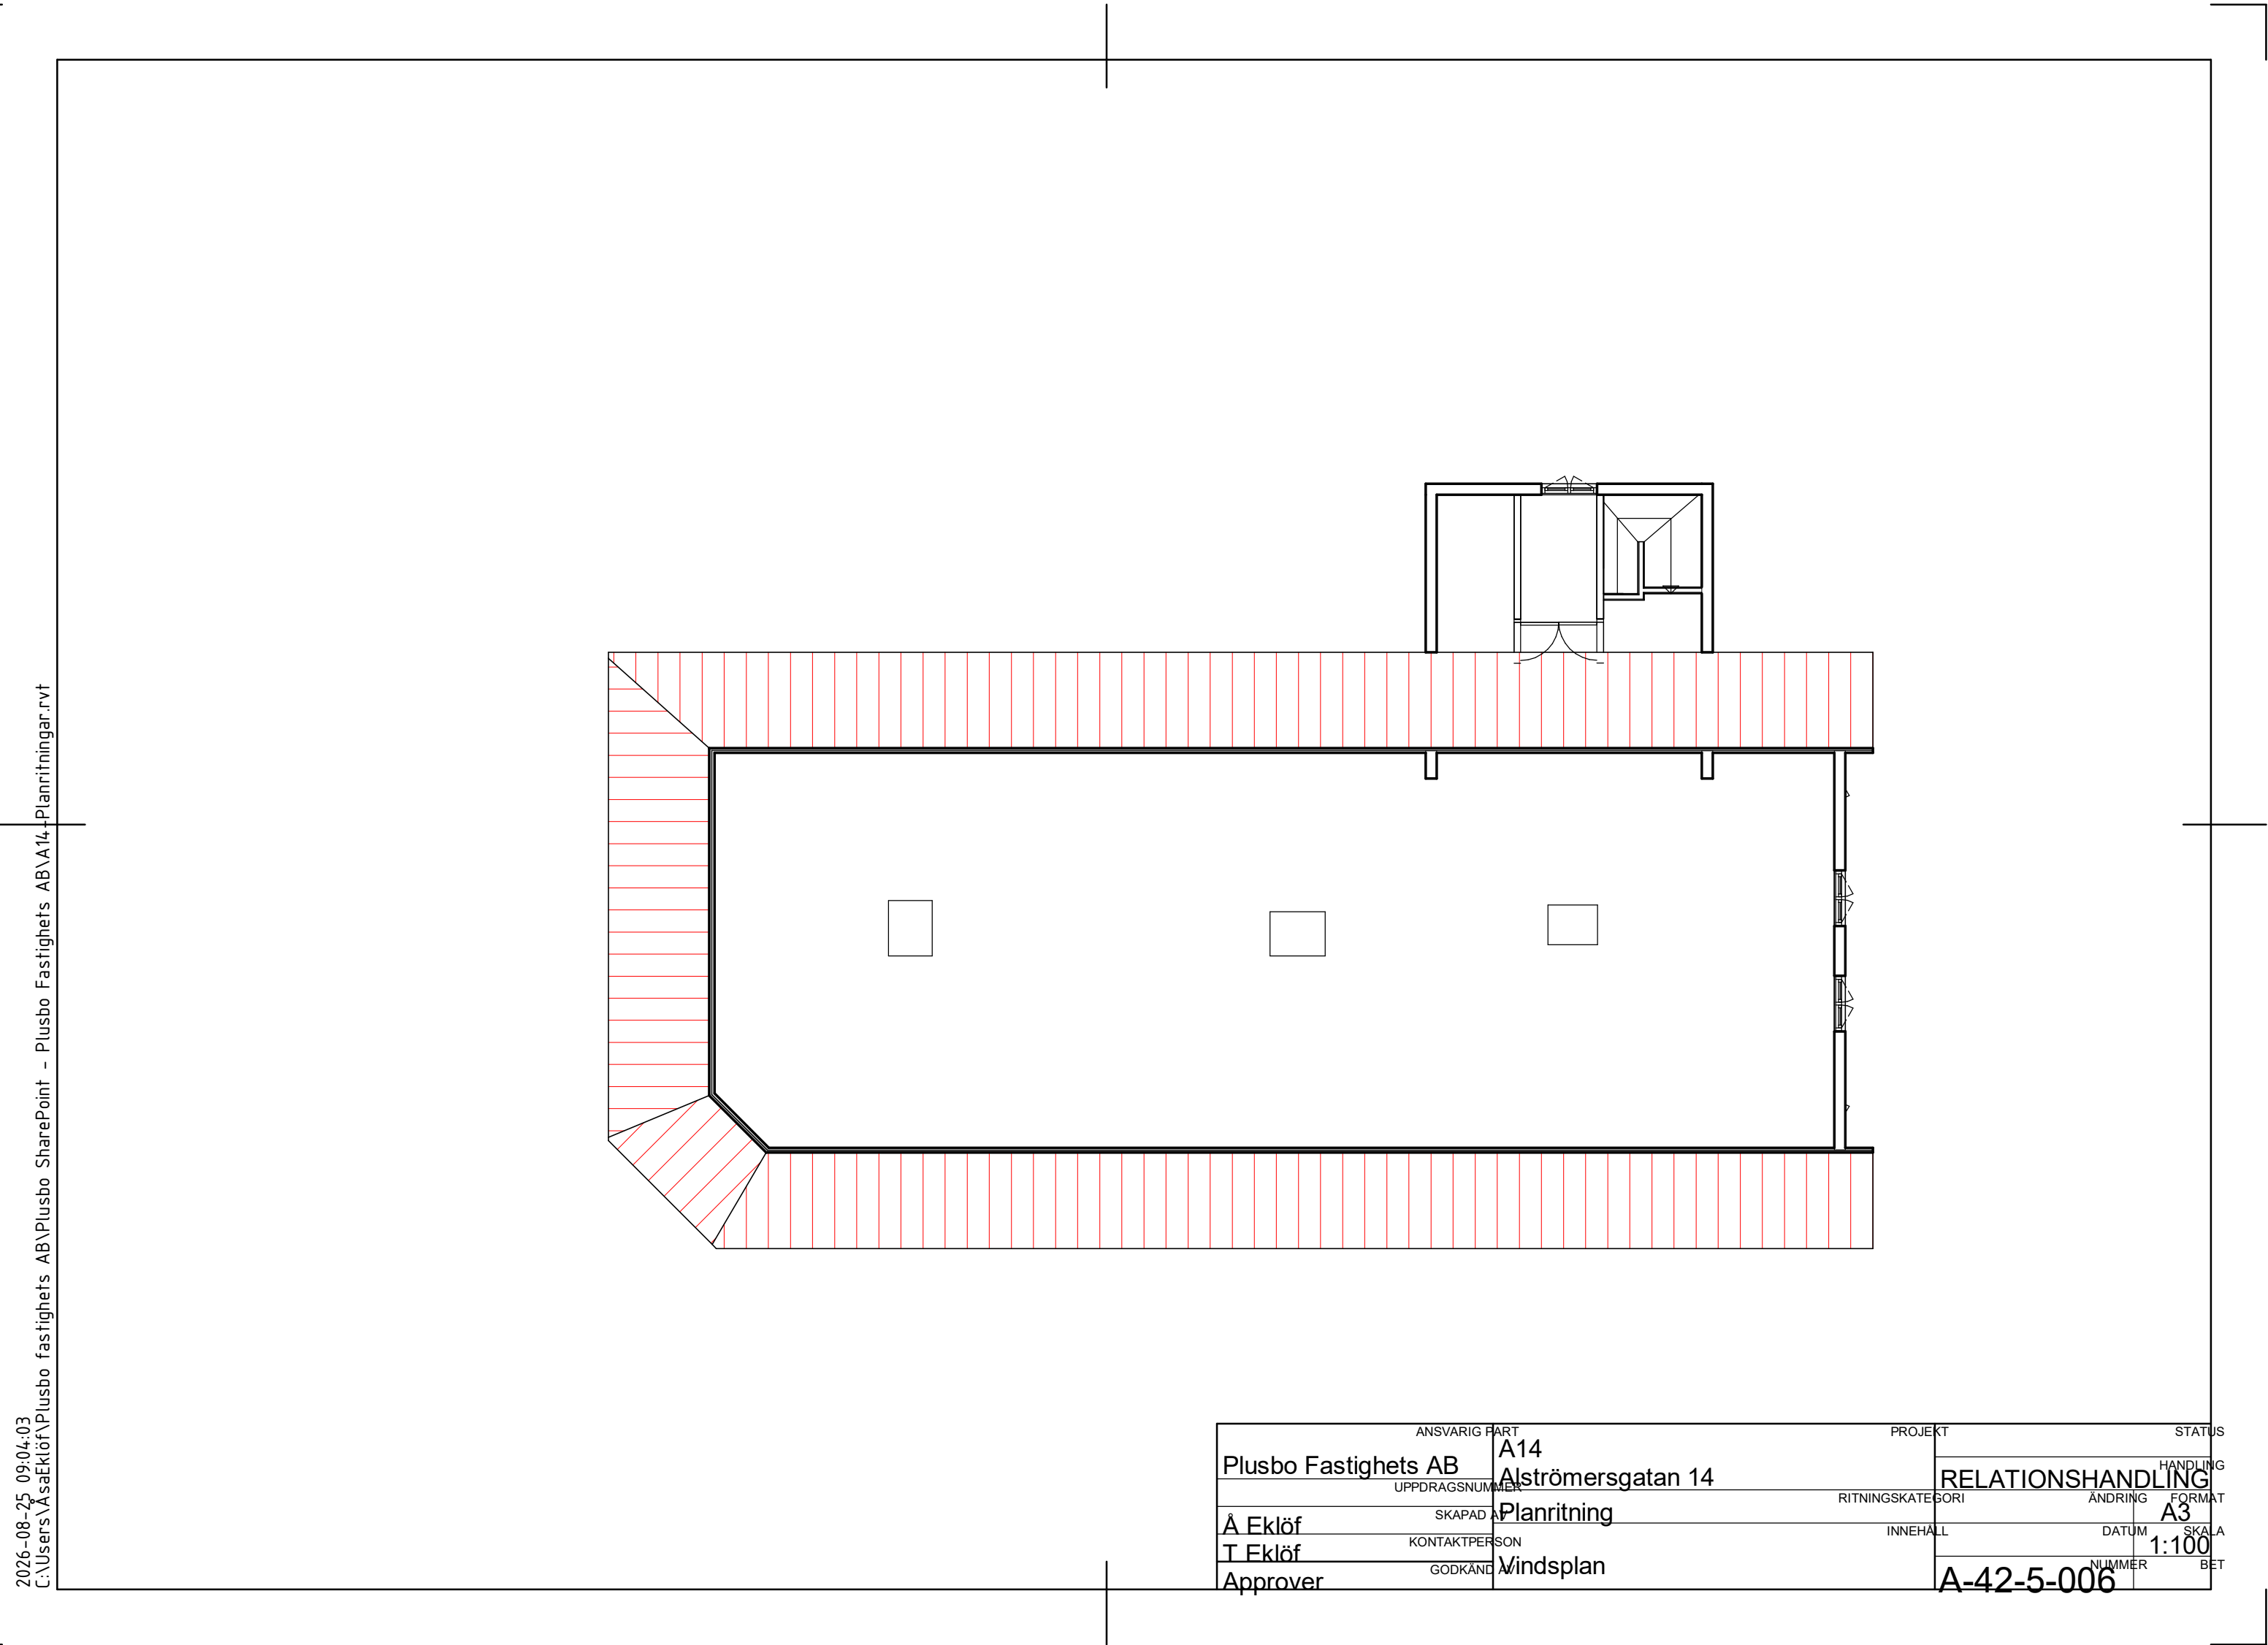

2026-08-25 09:04:03
C:\Users\AaEklöf\Plusbo Fastighets AB\Plusbo SharePoint - Plusbo Fastighets AB\A14\Planritningar.rvt

ANSVARIG PART	PROJEKT	STATUS
Plusbo Fastighets AB	A14	
UPPDRAGSNUMMER	Alströmersgatan 14	
SKAPAD	Planritning	RELATIONSHANDLING
A Eklöf		ANDRING
T Eklöf	INNEHÅLL	DATUM
Approver	GODKÄNT	SKALA
		1:100
		NÄMNER
		SET
		A-42-5-006

