S.D. 32/65

FÖRSLAG TILL ÄNDRING OCH UTVIDGNING AV STADSPLAN FÖR DEL AV STADSDELEN LINDÖ I NORRKÖPING
SKÅR


UPPRÄTTAT DEN 15 JANUARI 1965
REV. DEN 1 JUNI 1965

HANS-ERIK LJUNGBERG
STADSARKITEKT

ALLAN TÖRNER
STADSPLANEARKITEKT

§ 340. År 1965 den 16 december blev det å denna karta jämte karta med rubriken "Förslag till stadsplan för del av stadsdelen Lindö i Norrköping Långtorp" tecknade planförslaget av stadsfullmäktige i Norrköping antaget såvitt gäller den del, som å kartorna angivits inom gröna begränsningslinjer (del II), med undantag dock av ett å denna karta med röd begränsningslinje angivet område; betygar

I tjänsten:

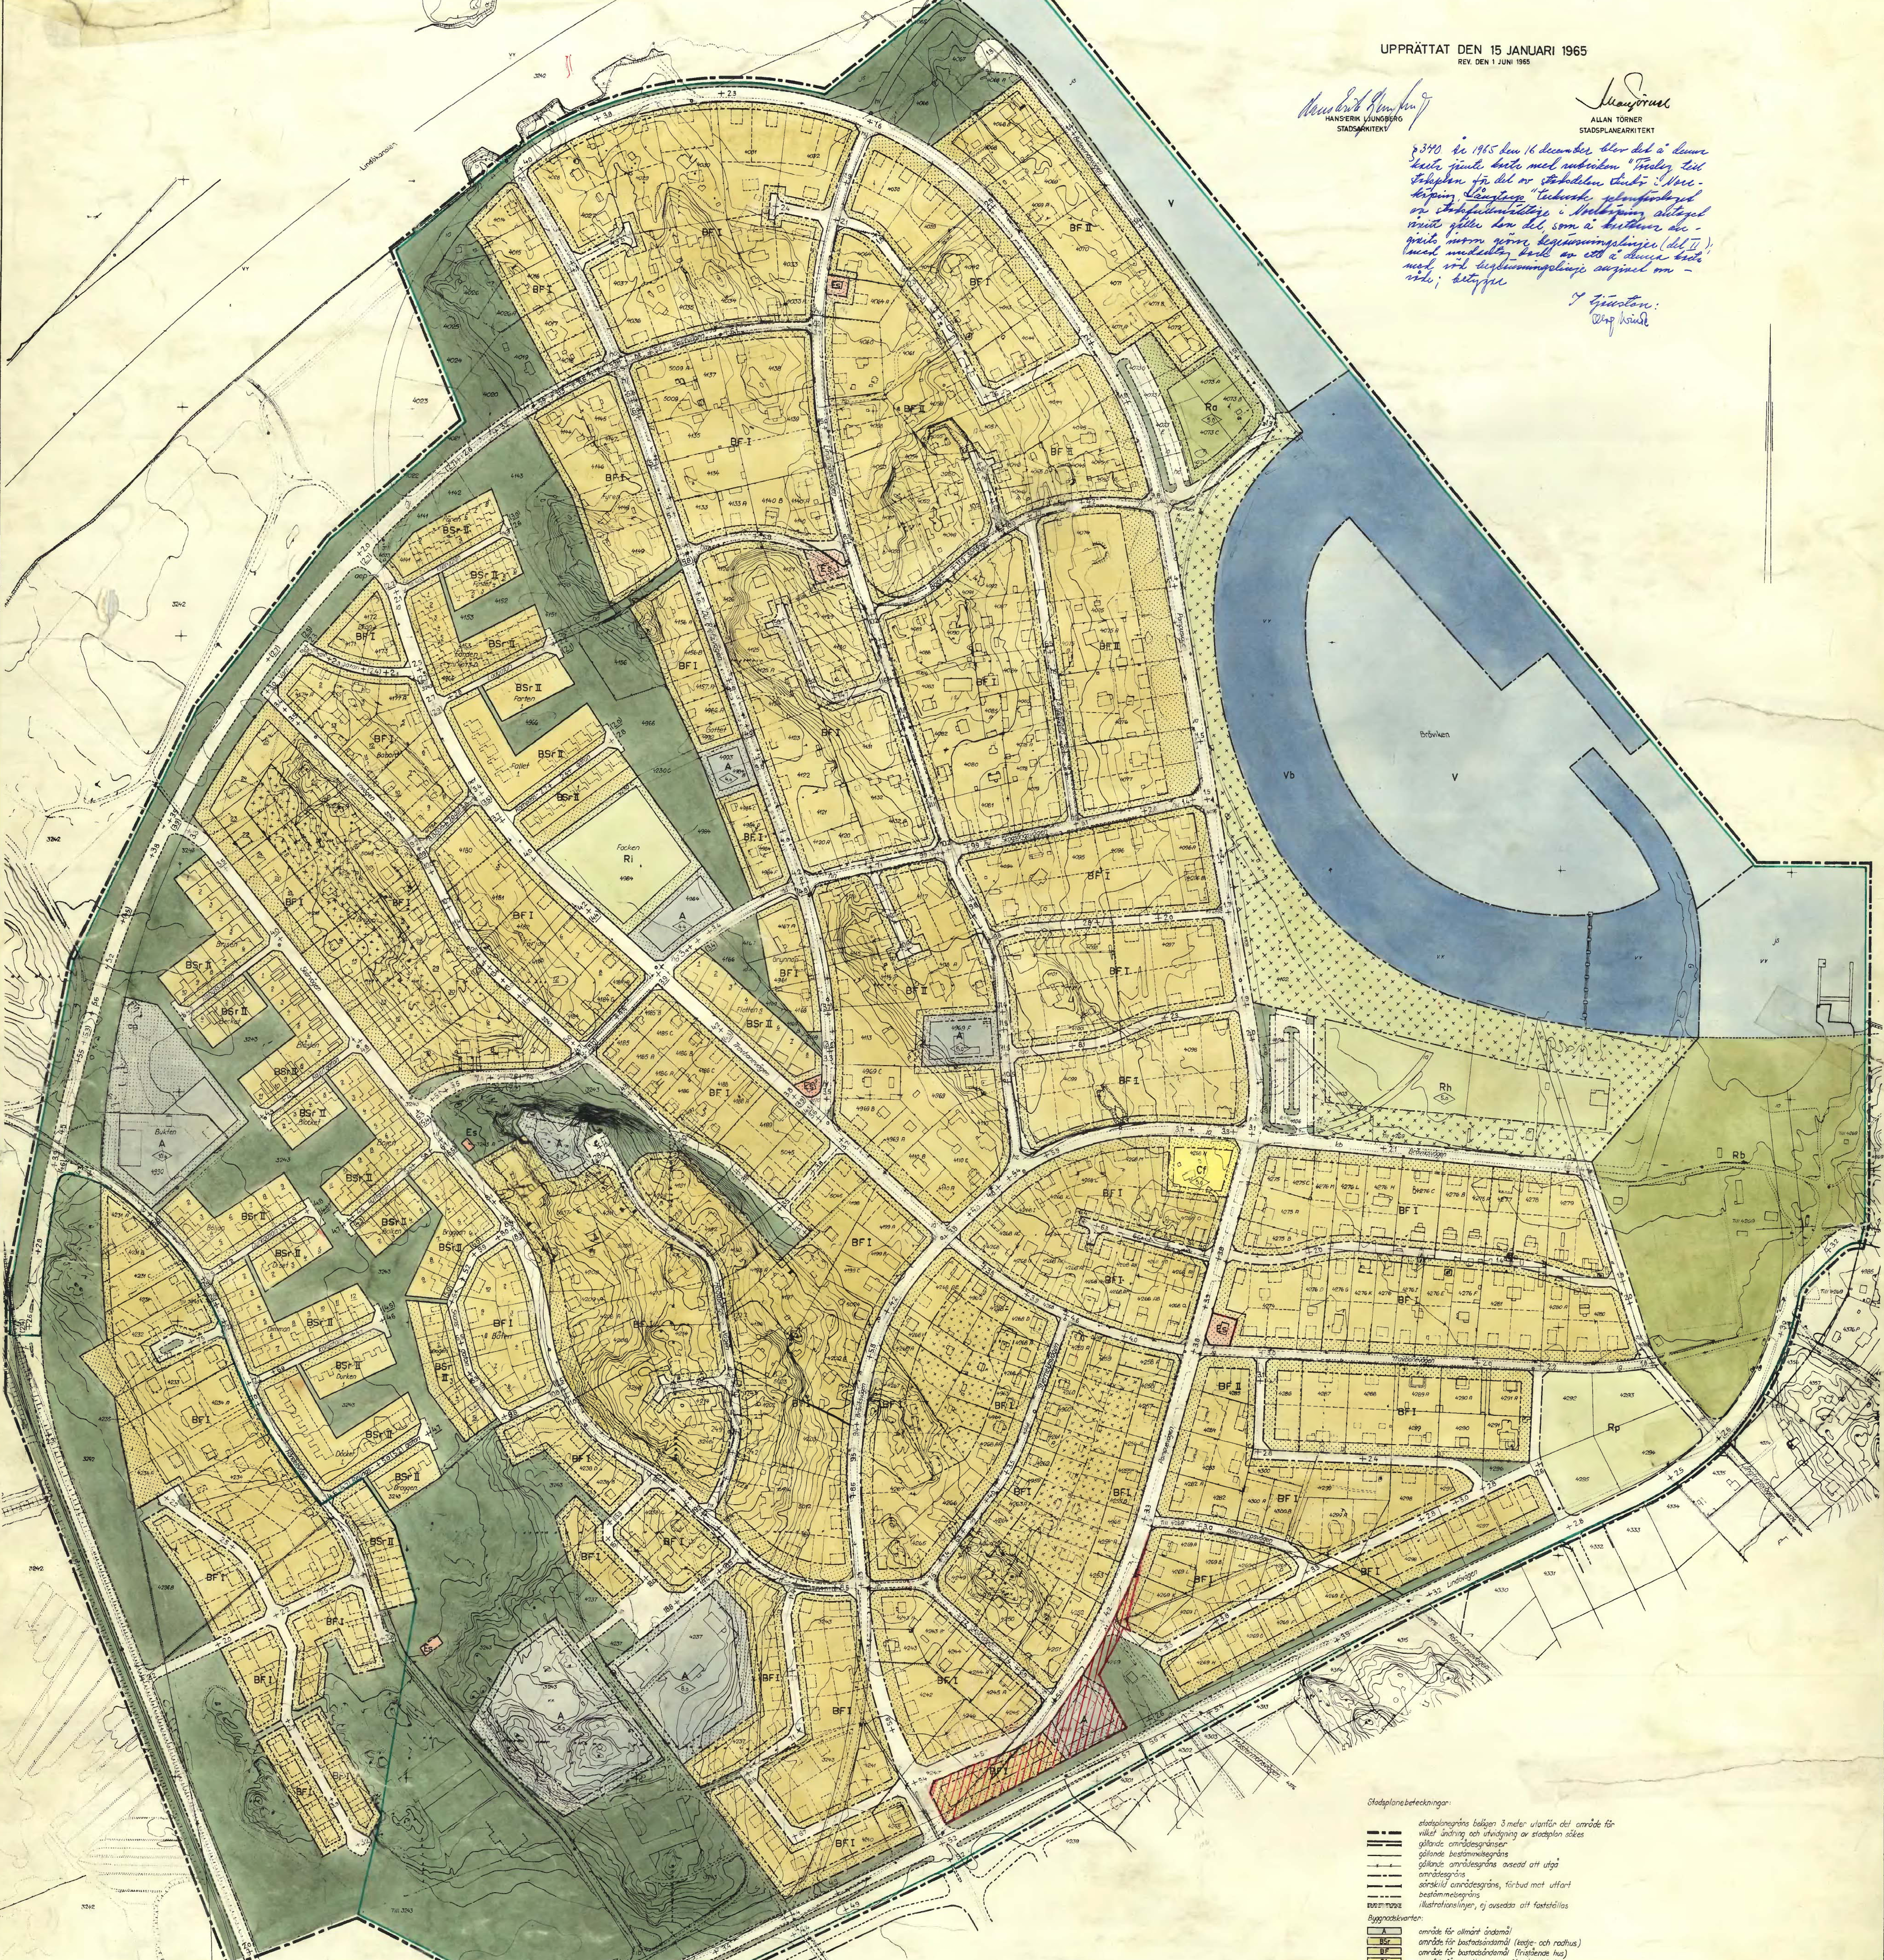

Tillhör länsstyrelsens i Östergötlands län resolution den 17 maj 1966 i ärende III G1 6 b 66; betygas i tjänsten
Sven Jonsson

DEL II

GRÄNS FÖR OMRÅDE (DEL II) SOM JML BN BESLUT DEN 28 SEPT. 1965 § 365 FÖRESLÅS INNEFATTAS I BESLUT OM ANTAGANDE

GRÄNS FÖR OMRÅDE SOM JML BN BESLUT DEN 28 SEPT. 1965 § 365 FÖRESLÅS UNDANTAGAS FRÅN BESLUT OM ANTAGANDE

I länsstyrelsens resolution angivet område, som undantagits från fastställelse.

Stadsplanebeteckningar:

- stadsplanegräns belägen 3 meter utanför det område för vilket ändring och utvidgning av stadsplan sökes
- gällande områdesgränser
- gällande bestämmelsegräns
- gällande områdesgräns avsedd att utgå
- områdesgräns
- särskild områdesgräns, förbud mot utfart
- bestämmelsegräns
- illustrationslinjer, ej avsedda att fastställas

Byggnadskvarter:

- A — område för allmänt ändamål
- BSr — område för bostadsändamål (kedje- och radhus)
- BF — område för bostadsändamål (fristående hus)
- Cf — område för samlings- och föreningslokaler

Specialområden:

- Ra — fritidsområde
- Rb — friluftsbad
- Rh — småbåtshamn
- Ri — område för idrottsändamål
- Rp — område för fritids- och parkeringsändamål
- Es — transformatorstation
- V — vattenområde
- Vb — vattenområde som får överbyggas

- mark där kiosker, bodar och dylikt undantagsvis får uppföras
- mark där uthus, garage och dylikt undantagsvis får uppföras
- mark som icke får bebyggas

- allmän plats: gata eller torg
- allmän plats: park eller plantering

- u — mark tillgänglig för underjordiska ledningar
- I II — antal våningar
- 0.0 — byggnadshöjd
- + 0.0 — gällande gatuhöjd
- +(0.0) — gällande gatuhöjd, avsedd att utgå
- + 0.0 — föreslagen gatuhöjd

Grundkartebeteckningar:

- gällande områdesgräns
- fastighetsgräns
- väg
- järnväg
- staket
- häck
- mur, stödmur
- slänt
- telestolpe
- el- och belysningsstolpe
- dike
- nivåkurva
- strandkontur
- fastighetsregisterbeteckningar
- befintlig byggnad
- triangelpunkt
- polygonpunkt
- punkt i rutnät

SKALA 1:2000

STADSINGENJÖRSKONTORET NORRKÖPING
AKT 22A:5012

ROKOTRYCK. AB KOPIA STOCKHOLM 1965