


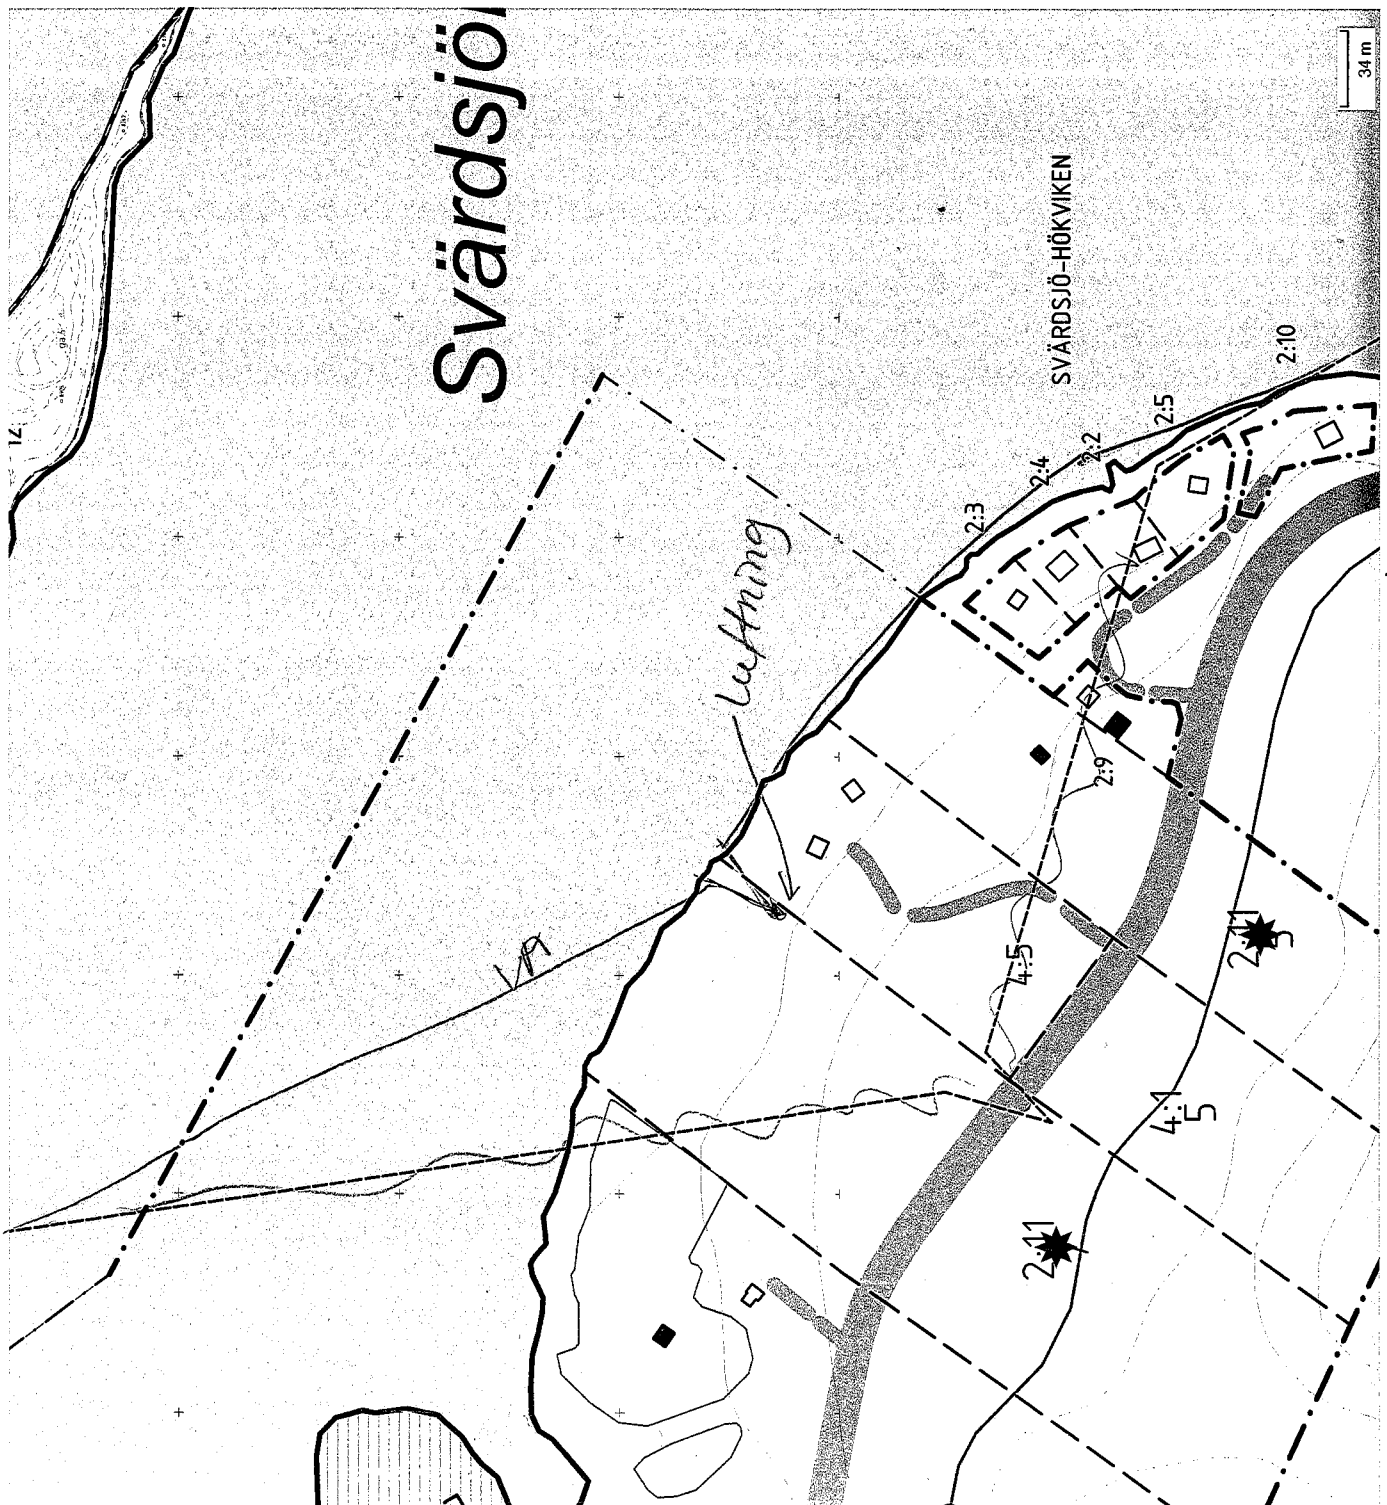

VI HAR EN LUFTNINGSNORDNING
 NÅGON STANS I DE HÄR TRAKTERNA
 SOM GÅR I LAND.
 MÅSTE INHÄTAS INOM HUSPLACERINGEN
 FASTSTÄLLES
 Anita.

VI HAR EN LUFVINGSORDNING
NÅGONSTANS I DE HÄR TRAKTERNA
SOM GÅR ILAND.

MÅSTE INHÄTAS INNAN HUSPLACERINGEN
FASTSTÄLLES

Quita.