



Fastigheten berörs av
Servitut avseende: Väg Förman Officialservitut

Ledningsrätt avseende:

Fastigheten äger andel i
Gemensamhetsanläggning avsedd för: Göteborg Låssby ga:2 Väg

Samfällighet avsedd för:

KRETSLOPP OCH VATTEN
FÖRESKRIFTER för VA-anslutning

För information om VA-anslutning, se bilaga
Vald lösning för avfallshantering ska redovisas på bygglovsritning. Anvisningar finns i
"Gör rum för miljön" på www.goteborg.se <<http://www.goteborg.se>>. För flerbostadshus ska
avfallslösning för rest-, mat- och grovavfall samt förpackningar och tidningar redovisas

Underjordisk anläggning ☒Nej ☐Ja ...
Strandskydd ☒Nej ☐Ja ...
Fornlämning ☒Nej ☐Ja ...

Bilagor som hör till kartan: Följebrev
VA-svar

Fornlämning är skyddad enligt lag om kulturminnen.
Tillstånd kan erfordras innan mark-/byggarbeten påbörjas.
Kontakta Länsstyrelsens kulturmiljöenhet på tel: 010-22 44 000
eller ansök på www.lansstyrelsen.se

NYBYGGNADSKARTA anses ligga till grund för bygglovs-ansökan för
nybyggnad samt större tillbyggnad. NYBYGGNADSKARTA gäller i högst två år.

NYBYGGNADSKARTA

LÅSSBY 10:2



ÄRENDENUMMER: 8002-22
Upprättad: 2022-11-17

FASTIGHETSUPPGIFTER

Plantyp: -	☐ tomindelning
Akt: -	☐ fastighetsplan
Area för fastigheten: 748 kvm	Kontroll i fält 2022-11-14
Referenssystem i plan/höjd: SWEREF 99 12 00 / RH2000	Skala och format: 1:400 (A3)
Handläggare:	
☐ OBS! Gällande plan redovisar höjder i gammalt höjdsystem ☐ GH88 ☐ Göteborgs lokala	

Telefon: 031-368 19 60
Epost: nybyggnadskartor@sbk.goteborg.se

Nybyggnadskartan skall användas som underlag för
situationsplan och den får inte ändras eller beskåras

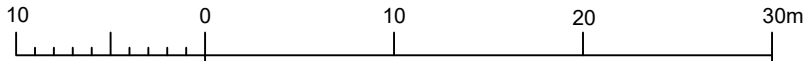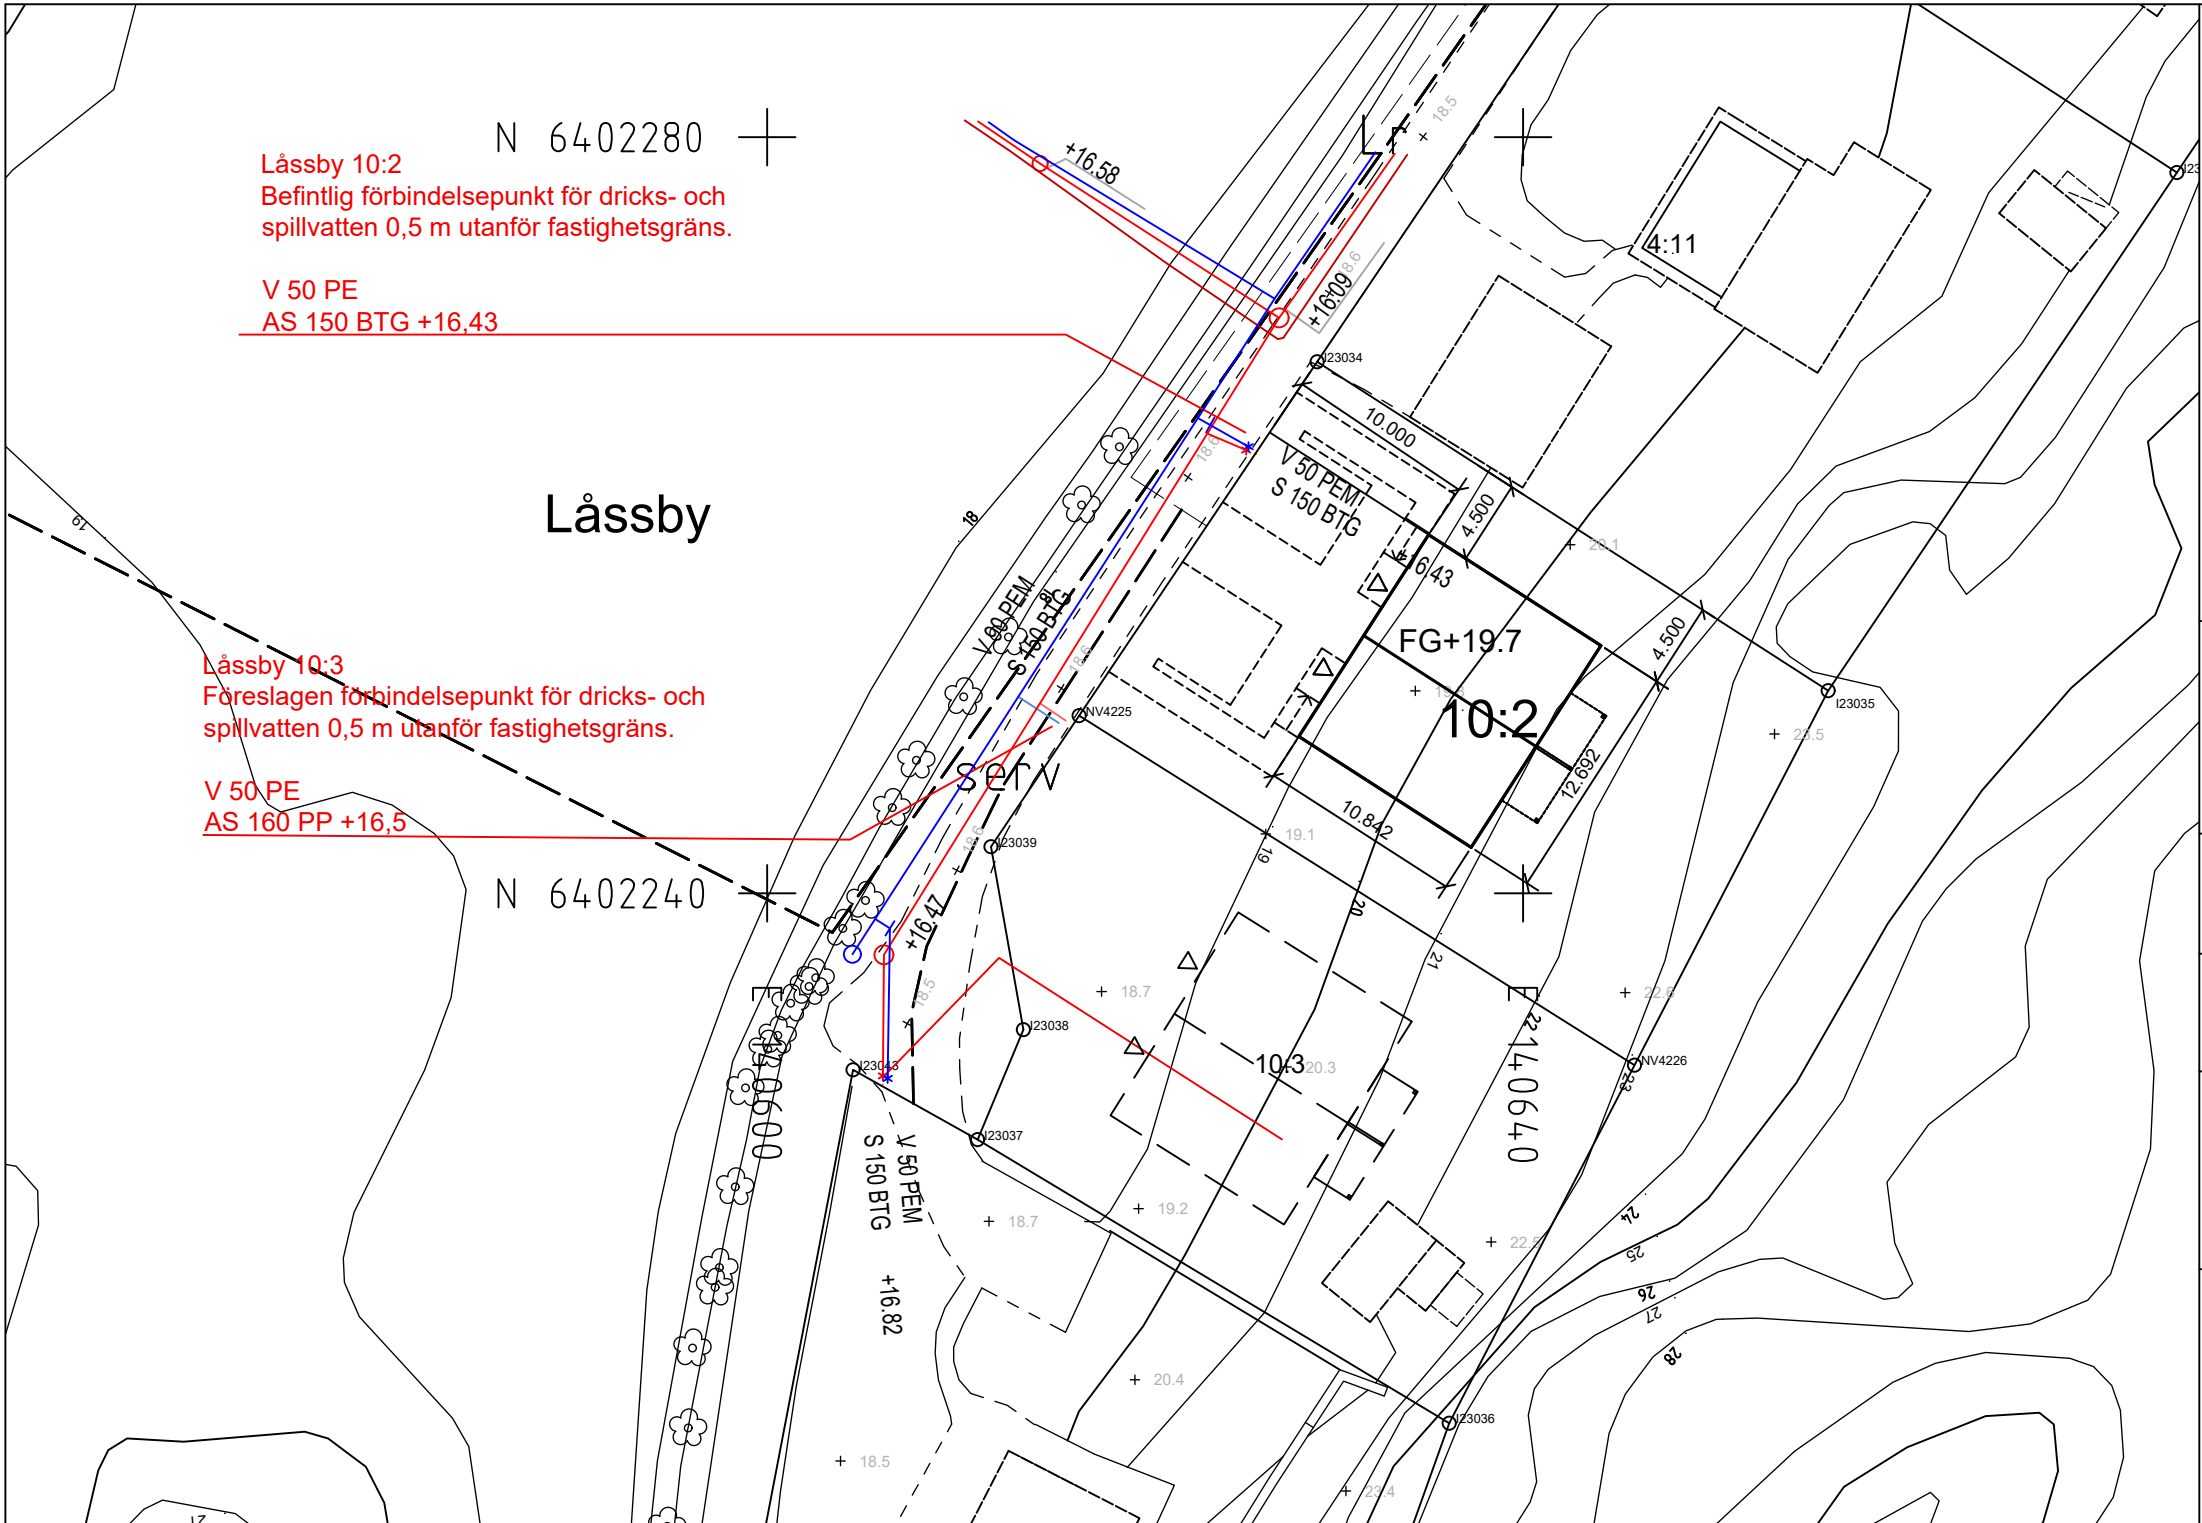

Skala 1:400 (A3L)

TECKENFÖRKLARING

- Användningsgräns
- Egenskapsgräns
- Fastighetsgräns
- 3D-/ ägarlägenhetsgräns
- Rättighetsgräns (serv, lr, ga)
- Prickmark
- Ex. Detaljplanebestämmer

Lr, serv/ ga:2

2:669, s:235

137:31

g14348

g14348

Rättighet/
gemensamhetsanl.
Reg.beteckning för
fastighet,samfällighet
Fastighetsbeteckning
3D/Ägarlgh

Gränspunkt/nummer
Inmätt gränspunkt

Fornlämning/gräns

- Väg/gata
- AS Spillvatten
- AD Dagvatten
- V Vatten
- vy Vattenyta
- Bäck

Observera att lägesosäkerheten på lägesbunden data kan variera.

- Lövskog, Barrskog
- Berg
- Markslagslinje

- Stödmur
- Staket
- Häck

- Nivåkurvor
- Höjdangivelse

- Byggnad-inmätt fasad
- Byggnad-takkontur

- Strandskyddslinje
- skyddet gäller på den sidan av linjen där texten är placerad

Via ledningskollen.se får du kontakt med eventuellt berörda ledningsägare på specifik fastighet. Gör din beställning av ledningsinformation inför planering av markarbete och byggnation.