


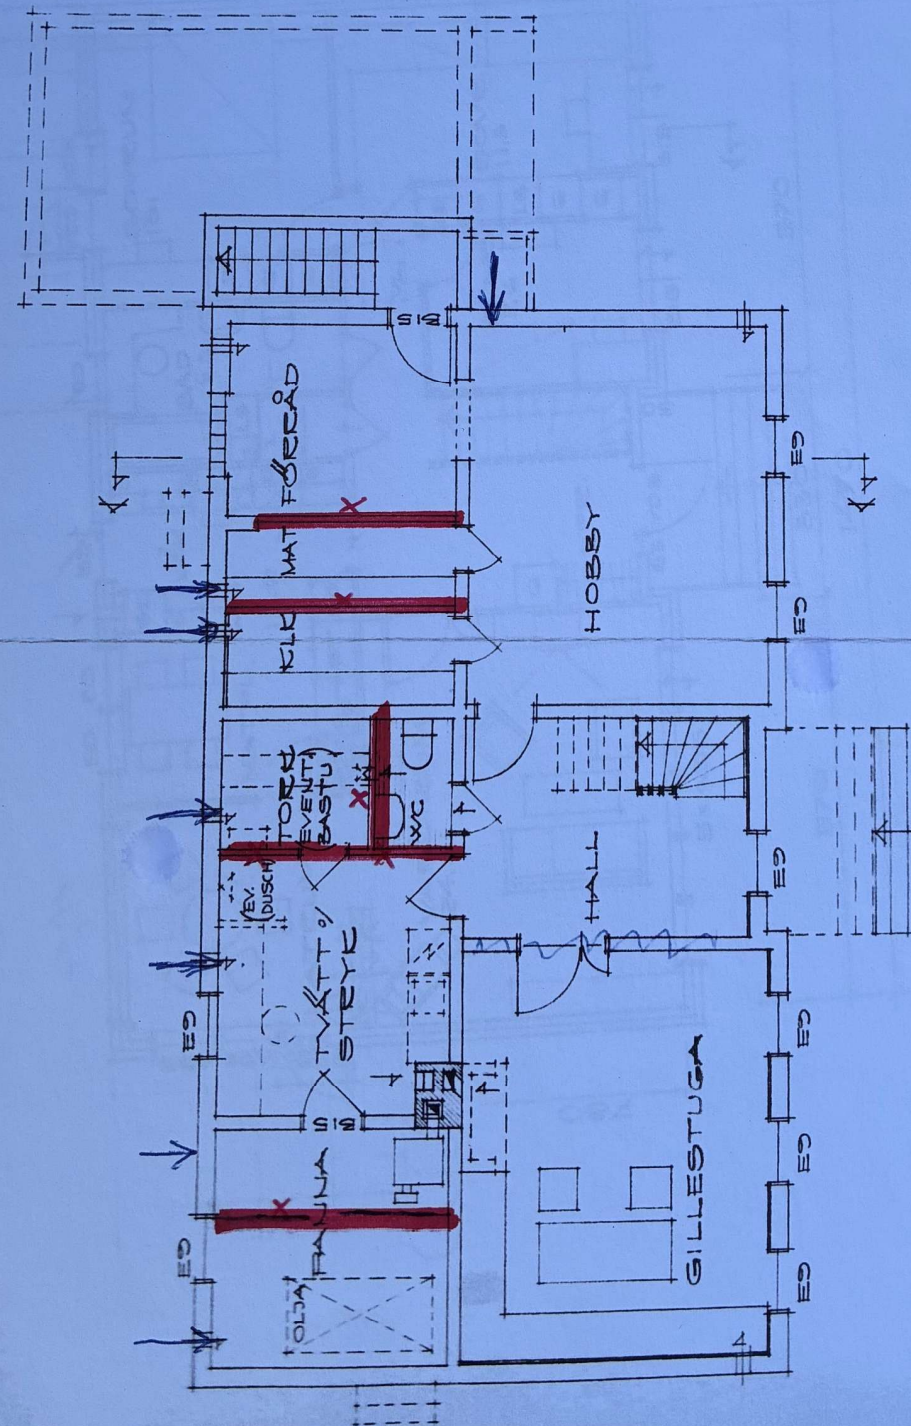



KÄLLARPLAN

5

10 M

A 1:100

Ridsstigen 4

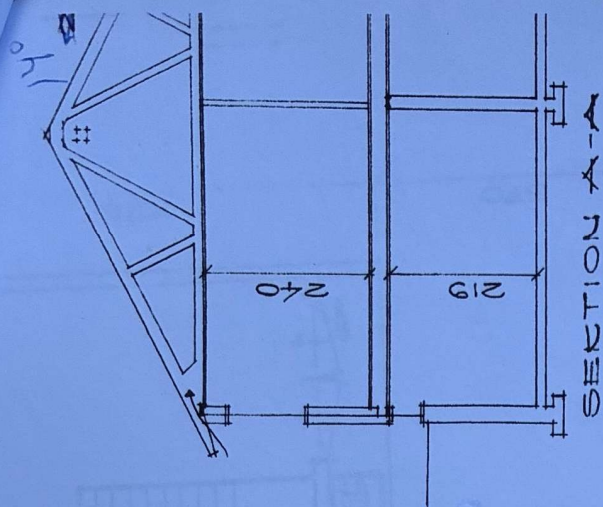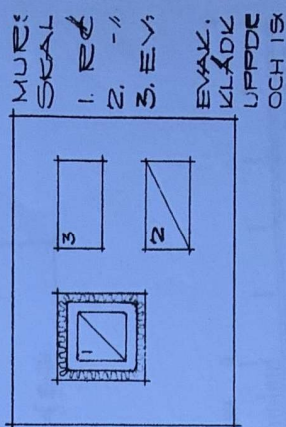

MUR
STÅL
1. RÄ
2. -
3. EV
EVAK.
KLÄDK
UPPDR
OCH IS