

Karta

över

Tomten nr 8 inom kv. Skansen

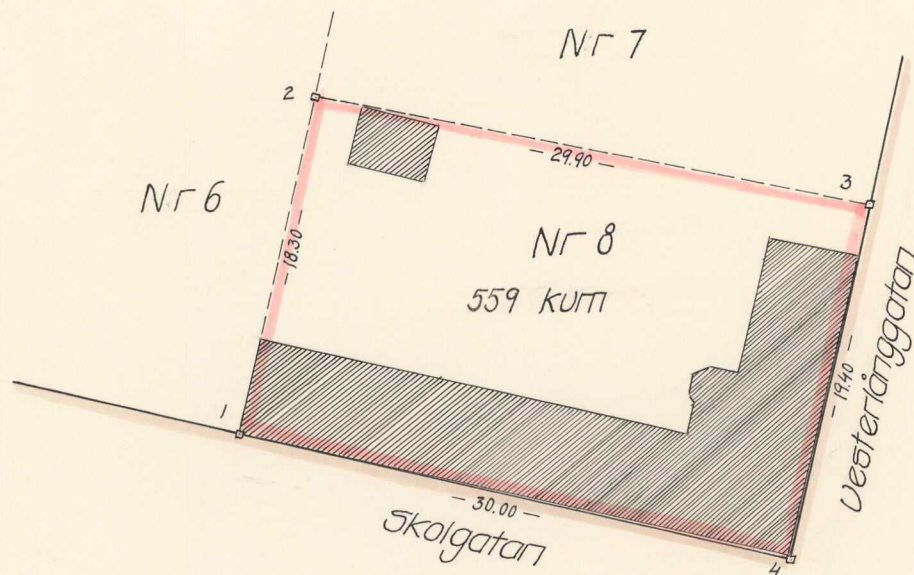
uti Mörbylånga köping

Upprättad vid tomtmättningsförrättning den 23 okt. 1946 av

Oscar Eberstjerna

Förrättningsman för tomtmätning.

Att det vid tomtmätningen avgivna utlåtandet om gränsernas sträckning vunnit laga kraft genom samtliga sakägares godkännande av det-
samma intygar å tjänstens vägnar:

Oscar Eberstjerna

Nr	Markering
1	rör i mark
2	mässingskruv i mur
3	rör i mark
4	" " "

BETECKNINGAR:

- Stadsplanelinje
- - - Tomtgräns
- · - Stadsägogräns
- Brytningspunkt i tomtgräns
- ▨ Befintliga byggnader
- Plank eller staket

10 5 0 10 20 30 M.