

FASTIGHETSBILDNINGSMYNDIGHETEN

Stadsingenjörskontoret
ÖSTERSUND

KARTA

Upprättad år

1993

Dnr

Zk 1:8/92

Aktbilaga

KA


Ärende Fastighetsreglering mellan OPE 5:20 och SAMFÄLLIGHETEN X		Kommun Östersund	Län Jämtland
Förädlingsanmälan <i>Mats Andersson</i> Mats Andersson		Registerområde Östersund	
		Registreringsbevis Registreringsdatum 1993-04-30 För fastighetsregistermyndigheten <i>Anna Maria Sundman</i>	
Fastighet, område mm	Fig	Area hektar, m ² delarea	* ändring/ summa
Ägare, uppgifter till lokal skattemyndighet och andra anmärkningar			

FASTIGHETSÄRTSLIG BESKRIVNING, aktbil BE

Samfälligheten x = Ope s: 4

Fig. 1 = Ope 5:20

X=102200

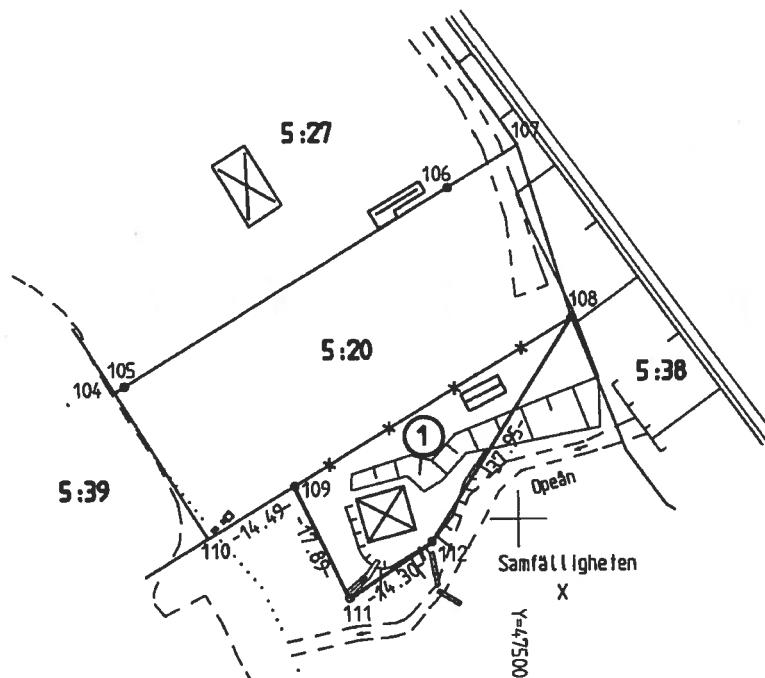

X=102100

TEKNISK BESKRIVNING

Tillskott: X 6 900 000 m, Y 1 400 000 m

Punkt	Markering	Koordinater	
		x	y
9			
Y001104	OM	102118.516	47442.432
105	GRM	102119.399	47443.885
106	GRM	102147.705	47490.486
107	OM	102153.815	47500.515
108	GRM	102128.874	47508.014
109	GRN	102104.906	47468.161
110	OM	102097.436	47455.739
111		102088.775	47475.907
112		102096.784	47487.753

Gräns som försvinner: — x x x x —

Ny tillkomna gränser: 109-111-112-108

Framställd genom	Skala	Måtklass	Koordinatsystem
Nymätning	1:1000	II	2.5 gon W 1938
För det tekniska innehållet svarar	Reg karta, lägesangivning	Beteckningsstandard	
<i>Thomas Sandberg</i>	694 09 44	TFA 4.6B:2	
Mätning	Beräkning	Kartering	Ritm redigering

13

Akt 2380K-93/13