

den 21 Mars 1928

Fuelin n:o 693-1928

Karta

över tomten n:o 5 inom kvarteret Viskeben av lägen-
heten Femkanten n:o 3²⁶ under 6 1/2 seland n:o 3^{1/2} i

Björsta by

Gudmundrå socken av Västernorrlands län


upprättad med tomtindelning

år 1927 av

Larentzsketning
af matningsplan

Stamf. = R. Nr. 3²⁶

Ans. = R. Nr. 3³²

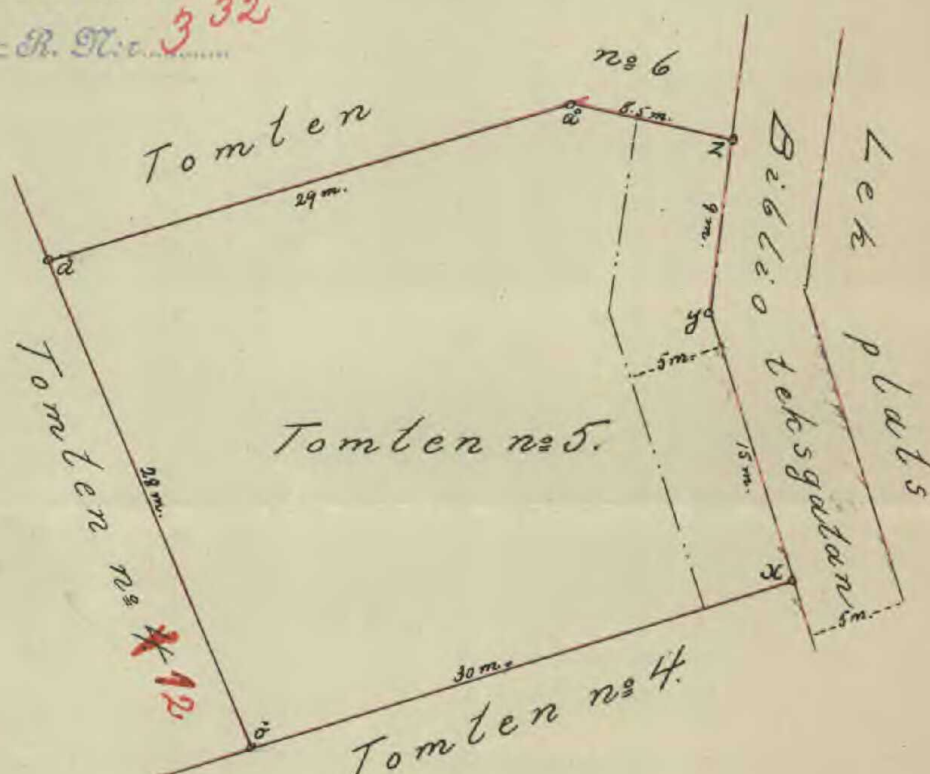

Tomten n:o 5 gränslar i sydöst mot Bibbielsgatan
från Z till y med 9 meter, i öster mot Bibbielsgatan
från y till x med 15 meter, i söder mot tomten n:o 4
från x till ö med 30 meter, i väster mot tomten n:o 12
från ö till ä med 28 meter, i norr mot tomten n:o 6
från ä till å med 29 meter, och i nordöst mot sam-
ma tomt från å till Z med 8.5 meter.


Tomten n:o 5 utgör i areal

886.0 Kmn.

N:o 693/1928 År 1928 den 2 maj
har Länsstyrelsen i Västernorrlands län meddelat
fastställelse å den jordavsöndring, som avses i
denne karta; betygas.

På tjänstens vägnar

Josef Hedén

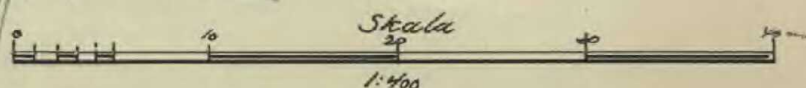

Björsta 3³²