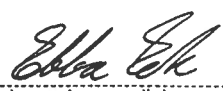


Ärende Avstyckning från		Kommun Sala	Län Västmanland
PRÄSTHYTTAN 2:10		Nybildade fastigheter Lotten A = P.N.: PRÄSTHYTTAN 2:11	
Registerområde Västerfärnebo		Registreringsdatum 1974-11-08	Dnr 433
Förrättningslantmätare Göran Joarsson /Göran Ivarsson/		☒ Uppgift om åtgärd förrättningen avsett har införts i fastighetsregistret  För fastighetsregistermyndigheten	
Fastighet, område m m	Fig	Areal hektar, m ² delareal	± ändring/summa
Ägare, uppgifter till lokala skattemyndighet och andra anmärkningar			

Lotten A

1912

Olle Stafrén

Pl 1127 730 70 VÄSTERFÄRNEBO

-2-13

Nybildning av servitut

Med lotten A (härskande) följer rätt att på stamfastigheten Prästhyttan 2:10 (tjänande) dels för utfart använda befintliga vägen a dels för vattenhämtning använda brunnen b

TEKNISK BESKRIVNING

koordinatförteckning



lokalt system

pkt	mark	x	y
1	rm	1025,61	2031,51
2	"	1076,21	2039,42
3	"	1075,31	2059,50
4	"	1077,22	2067,68
5	"	1012,11	2069,48

Nyttillkomna gränser: 4-5-1-2

STAM-


X=1 100

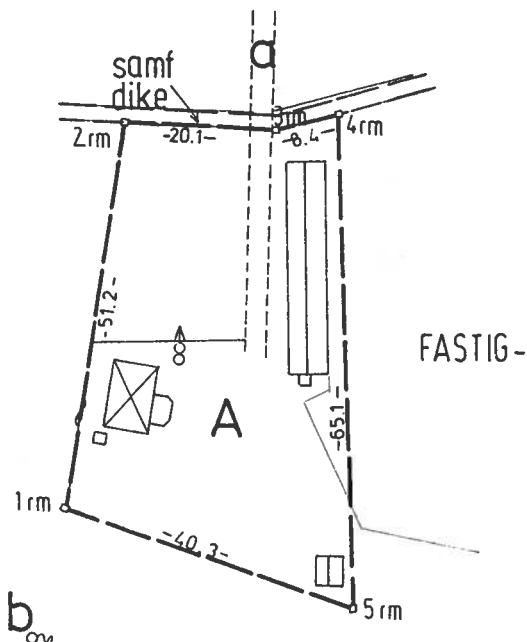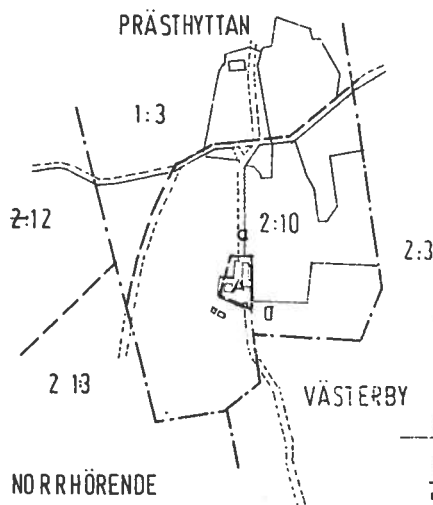SITUATIONSSKISS
SKALA 1:10 000

HETEN

X=1 000

Bestyrkes i tjänsten

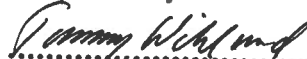

Skala
1:1 000

Reg karta, lägesangivning
12604:15, 05 (241)

Framställd genom
Nymätning

Mätning | Beräkning | Kartering | Ritn redigering

akt Västerfärnebo 1514

YE