

FASTIGHETSBILDNINGSMYNDIGHETEN

KARTA

Upprättad

Ärendenr

Aktbilaga

Torsby lantmäteridistrikt

1995

S3 95 2

KA

Förrättning
Avstyckning från BRANÄS 4:409 samt

Kommun
Torsby

Län
Värmland

anläggningsförrättning berörande

Registerområde
Torsby

styckningslotterna och BRANÄS 4:409

Registreringsbevis
Förrättningen är registrerad

Förrättningslantmätare

1995-04-06

För fastighetsregistermyndigheten

Gunnar Persson

Anders Holmström

Gemensamhetsanl. 1 = RNr Branäs 90:45

"	2	"	"	90:46
"	3	"	"	90:47
"	4	"	"	90:48
"	5	"	"	90:49
"	6	"	"	90:50
"	7	"	"	90:51
"	8	"	"	90:52
"	9	"	"	90:53
"	10	"	"	90:54
"	11	"	"	90:55
"	12	"	"	90:56
"	13	"	"	90:57

Lotten SA = RNr Branäs 8:10

Fastighetsrättslig beskrivning, aktbilaga BE 1
med kartbilaga berörande fasadmått

Teknisk beskrivning, aktbilaga BE 2



Lotten A = RNr Branäs 4:569

"	B	"	"	4:570
"	C	"	"	4:571
"	D	"	"	4:572
"	E	"	"	4:573
"	F	"	"	4:574
"	G	"	"	4:575
"	H	"	"	4:576
"	I	"	"	4:577
"	J	"	"	4:578
"	K	"	"	4:579
"	L	"	"	4:580
"	M	"	"	4:581
"	N	"	"	4:582
"	O	"	"	4:583
"	P	"	"	4:584
"	Q	"	"	4:585
"	R	"	"	4:586
"	S	"	"	4:587
"	T	"	"	4:588
"	U	"	"	4:589
"	V	"	"	4:590
"	W	"	"	4:591
"	X	"	"	4:592
"	Y	"	"	4:593
"	Z	"	"	4:594
"	Aa	"	"	4:595
"	Ab	"	"	4:596
"	Ac	"	"	4:597
"	Ad	"	"	4:598
"	Ae	"	"	4:599
"	Af	"	"	4:600
"	Ag	"	"	4:601
"	Ah	"	"	4:602
"	Ai	"	"	4:603
"	Aj	"	"	4:604
"	Al	"	"	4:605
"	Am	"	"	4:606
"	An	"	"	4:607
"	Ap	"	"	4:608
"	Aq	"	"	4:609
"	Ar	"	"	4:610
"	As	"	"	4:611

Nyttillkomna gränser : Samtliga kring lotterna A-As och 4:409

Framställd genom

Kopiering akt 1737-93/1

Koordinatsystem

RP 05 SV

Måtklass

III

Skala 1 : 1000

För det tekniska innehållet svarar

Reg karta, lägesangivning

132 68:09

Beteckningsstandard

TFA 4.6 B.5



1995-02-10

Registerområde
Torsby
Kommun
Torsby
Län
Värmland

Ärende	Registreringsdatum	Ärendenr
Avstyckning från BRANÄS 4:409 samt anläggningsförrättning berörande styckningslotterna och BRANÄS 4:409	1995-04-06	D 95-138
☒ Uppgift om åtgärd för- rättningen avsett har in- förts i fastighetsregistret	 För fastighetsregistermyndigheten	

GEMENSAMHETSANLÄGGNING 1

Anläggningsbeslut

RNr Branäs 90:45

1. Gemensamhetsanläggning skall inrättas och bestå av:

- a) gemensamma servisledningar för vatten och avlopp enligt upprättad karta, aktbilaga 2
- b) gemensamma tillfartsvägar, parkeringsytor enligt upprättad karta, aktbilaga KA 1 och övriga ytor inom samfällighetslotten SA
- c) lyktstolpar med tillhörande matningskabel och elabonnemang med anslutningspunkt i sophus inom samfällighetslotten SA enligt upprättad karta, aktbilaga 3
- d) två stycken gemensamma sophus inom samfällighetslotten SA, aktbilaga 3
- e) gemensamma ledningar för kabel-tv inom samfällighetslotten SA

Anläggningarna är befintliga.

2. Deltagande fastigheter: Styckningslotterna A-As och Branäs 4:409. Dessa fastigheter utgör tillsammans en samfällighet för anläggningens utförande, underhåll och drift.

3. Upplåtet utrymme: För anläggningen upplåtes redan ianspråktaget utrymme inom de anslutna fastigheterna och samfälligheten SA

Beslut om andelstal

Kostnaden för anläggningens utförande och drift skall fördelas mellan de deltagande fastigheterna efter andelstalet 1 för var och en, summa andelstal 48.

I tjänsten


Gunnar Persson
Förrättningslantmätare

Registerområde
Torsby
Kommun
Torsby
Län
Värmland

Arende	Registreringsdatum	Ärendenr
Avstyckning från BRANÄS 4:409 samt anläggningsförrättning berörande styckningslotterna och BRANÄS 4:409	1995-04-06	D.95-138
☒ Uppgift om åtgärd för-rättningen avsett har in-förts i fastighetsregistret		 För fastighetsregistermyndigheten

GEMENSAMHETSANLÄGGNING 2-13

Anläggningsbeslut

1. Gemensamhetsanläggning skall inrättas och bestå av:
- a) Invändiga gemensamma servisledningar för vatten (KV, VV) och avlopp (S1) enligt karta aktbilaga 2 och 6
 - b) Underhåll av bostads yttertak med ventilationshuvar och ytterväggar med undantag av glasade ytor
 - c) Hängrännor och stuprör med dräneringsledning

2. Deltagande fastigheter:

Gemensamhetsanläggning 2 styckningslotterna	A-D	RNr 90:46
- "- - 3	- "- - E-H	" " : 47
- "- - 4	- "- - I-L	" " : 48
- "- - 5	- "- - M-P	" " : 49
- "- - 6	- "- - Q-T	" " : 50
- "- - 7	- "- - U-Y	" " : 51
- "- - 8	- "- - Z-Ö	" " : 52
- "- - 9	- "- - Aa-Ad	" " : 53
- "- - 10	- "- - Ae-Ah	" " : 54
- "- - 11	- "- - Ai-Al	" " : 55
- "- - 12	- "- - Am-Ap	" " : 56
- "- - 13	- "- - Aq-As och	RNr 90:57
	Branäs 4:409	

En gemensamhetsanläggning bildas alltså för varje hus och utgör var-dera en samfällighet för anläggningarnas utförande, underhåll och drift.

3. Upplåtet utrymme: För anläggningen upplåtes redan i anspråk-taget utrymme inom de anslutna fastigheterna.



Fastighet, område m m 1	Fig 2	Area hektar, kvadratmeter		Ägare, uppgifter till lokal skattemyndighet, m m 5
		delareal 3	+ - ändring/summa 4	
<u>Lotten Aq</u>		<i>RNr 4:613</i>	76	
<u>Nytt servitut</u> Rätt att behålla och underhålla befintliga starkströmsledningar från mätarskåp till fördelningscentral och motorvärmarruttag enl bil 4 <u>Till förmån för: Branäs 4:409</u> <u>Belastar: Lotten Aq</u> <u>Nytt servitut</u> Se lotterna Ar och As				
<u>Lotten Ar</u>		<i>RNr 4:614</i>	76	
<u>Nytt servitut</u> Rätten att behålla och underhålla befintliga ledningar för telefon och kabel-TV enl bil 4 och 5 <u>Till förmån för: Branäs 4:409 och lotterna Aq och As</u> <u>Belastar: Lotten Ar</u> <u>Nya servitut</u> Se lotten As				
<u>Lotten As</u>		<i>RNr 4:615</i>	75	
<u>Nytt servitut</u> Rätten att behålla och underhålla befintliga ledningar för telefon och kabel-TV enl bil 4 och 5 <u>Till förmån för: Branäs 4:409 och lotterna Ar och Aq</u> <u>Belastar: Lotten As</u> <u>Nytt servitut</u> Rätten att behålla och underhålla befintliga starkströmsledningar från mätarskåp till fördelningscentral och motorvärmarruttag enl bil 4 <u>Till förmån för: Lotten Ar</u> <u>Belastar: Lotten As</u> <u>Nytt servitut</u> se lotten Ar				
NYBILDNING AV SAMFÄLLIGHET				
<u>Lotten SA</u>		<i>RNr 5:10</i>	13 113	
Lotten Sa är samfälld för lotterna A - As och Branäs 4:409 med lika andelstal (1/48 var)				Lotten SA belastas av ledningsrätt reg. 92-03-09, akt 92/31.1



Fastighet, område m m 1	Fig 2	Area helareal, kvadratmeter		Ägare, uppgifter till lokal skattemyndighet, m m 5
		delareal 3	+ - ändring/summa 4	
<u>Branäs 4:409</u>			76	Arealen nyberäknad
<u>Nya servitut</u> Se lotterna Aq, Ar och As				Arealen för samfällig- heten SA (13 113 m ²) frångår 4:409
I tjänsten  Gunnar Persson Förrättningslantmätare				

Torsby lantmäteridistrikt

1995

S3 95 2


KA

Förrättning
Avstyckning från Branäs 4:409

Mätskiss för lotter och hus

Kommun
TorsbyLän
VärmlandRegisterområde
TorsbyRegistreringsbevis
Förrättningen är registrerad

Förrättningslantmätare

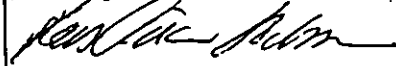


Lars-Göran Nilsson

För fastighetsregistermyndigheten

Fastighetsrättslig beskrivning, aktbilaga

Teknisk beskrivning, aktbilaga

X=726750

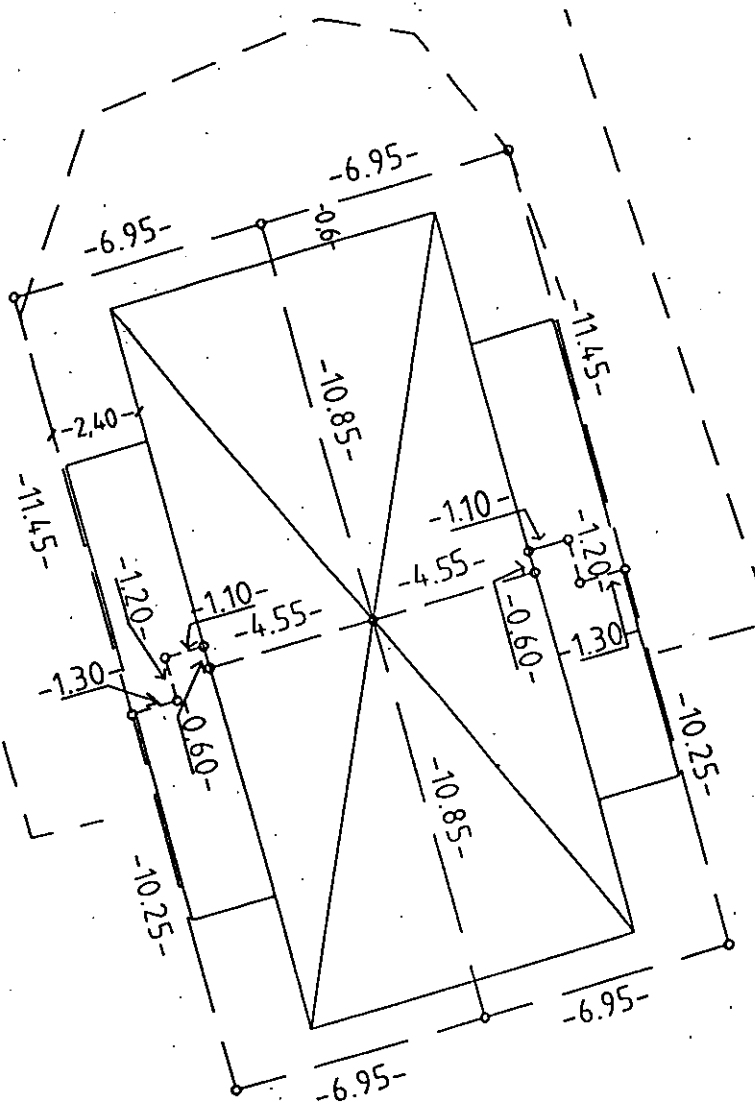

Nyttillkomna gränser :

Framställd genom Nymätning	Koordinatsystem	Mätklass III	Skala 1 : 1:200
För det tekniska innehållet svarar	Reg karta, lägesangivning 13268:09	Beteckningsstandard	