


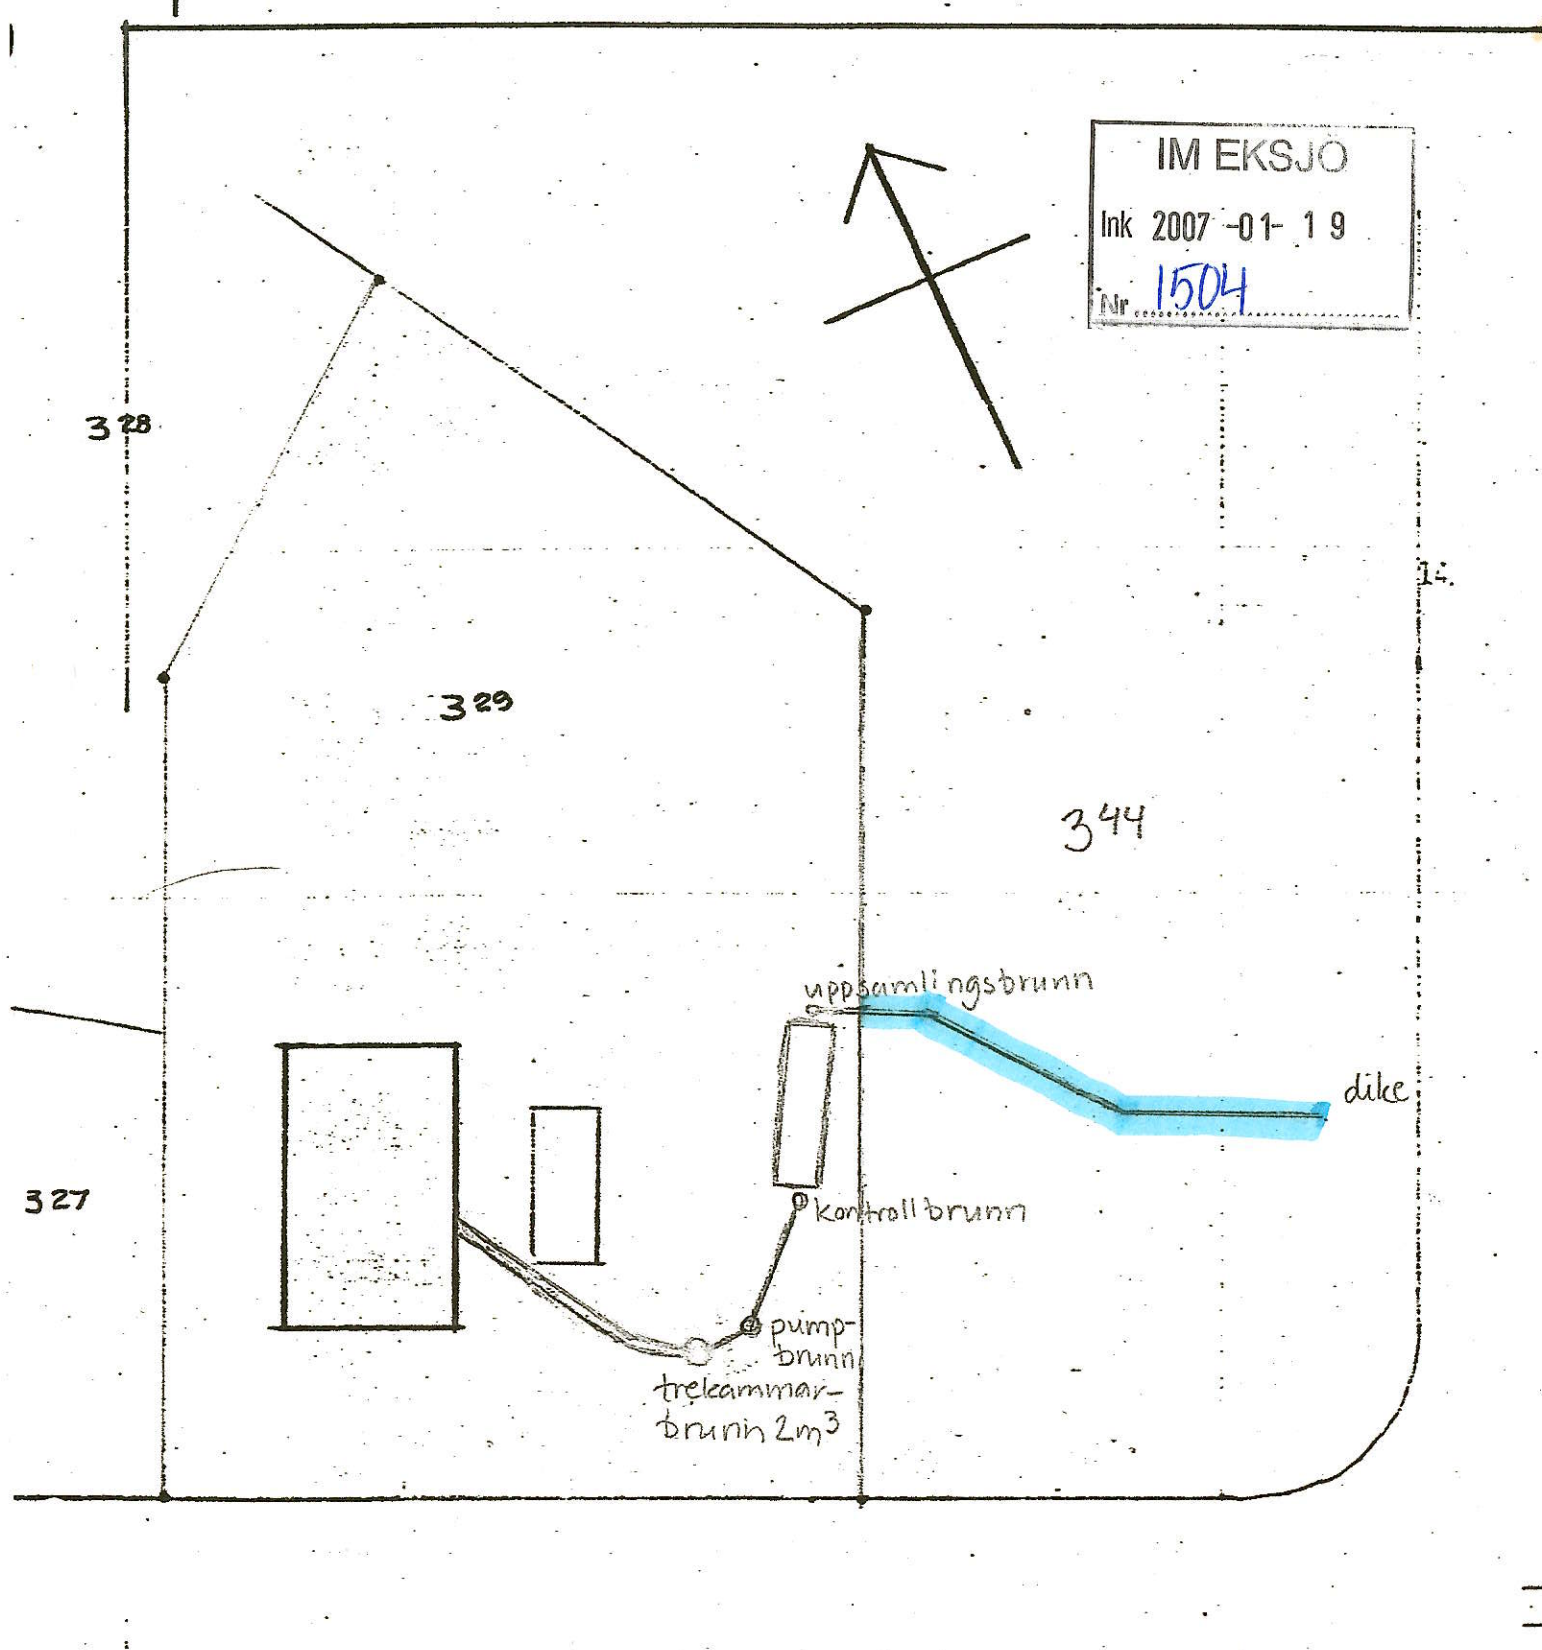

IM EKSJO
Ink 2007-01-19
Nr 1504

SITUATIONSPLAN
SKALA 1:400

Kont.	Stand.	Godk.	Skala	Ersätter	Ersatt av
ÖREBRO KOMMUN			1:400		
DYLTA SÖDRA 3:29					Dr.
UTVÄNDIGA AVLOPPSLEDNINGAR				Ritm.-nr	