×0821×

Tillhör Byggnadsnämndens i Kungsbacka
beslut den 20/3 - 54 § 90 betygar
Byggnadsnämndens ordförande.

Tillhör Stadsfullmäktiges i Kungsbacka
beslut den 11/4 - 54 § 98 betygar
Kommunalborgmästare.

Mkt. m 8 ad.

FÖRSLAG TILL UTVIDGNING AV STADSPLANEN FÖR DEL AV KUNGSBACKA

GÅSKULLAOMRÅDET

UPPRÄTTAD I APRIL 1954 AV
VATTENBYGGNADSBYRÅN, GÖTEBORG

BENGT ÖSTNÄS / BIRGER JANSSON

GRUNDKARTAN UPPRÄTTAD ÅR 1951 AV LANTMÄTARE VALTER HÅKANSSON

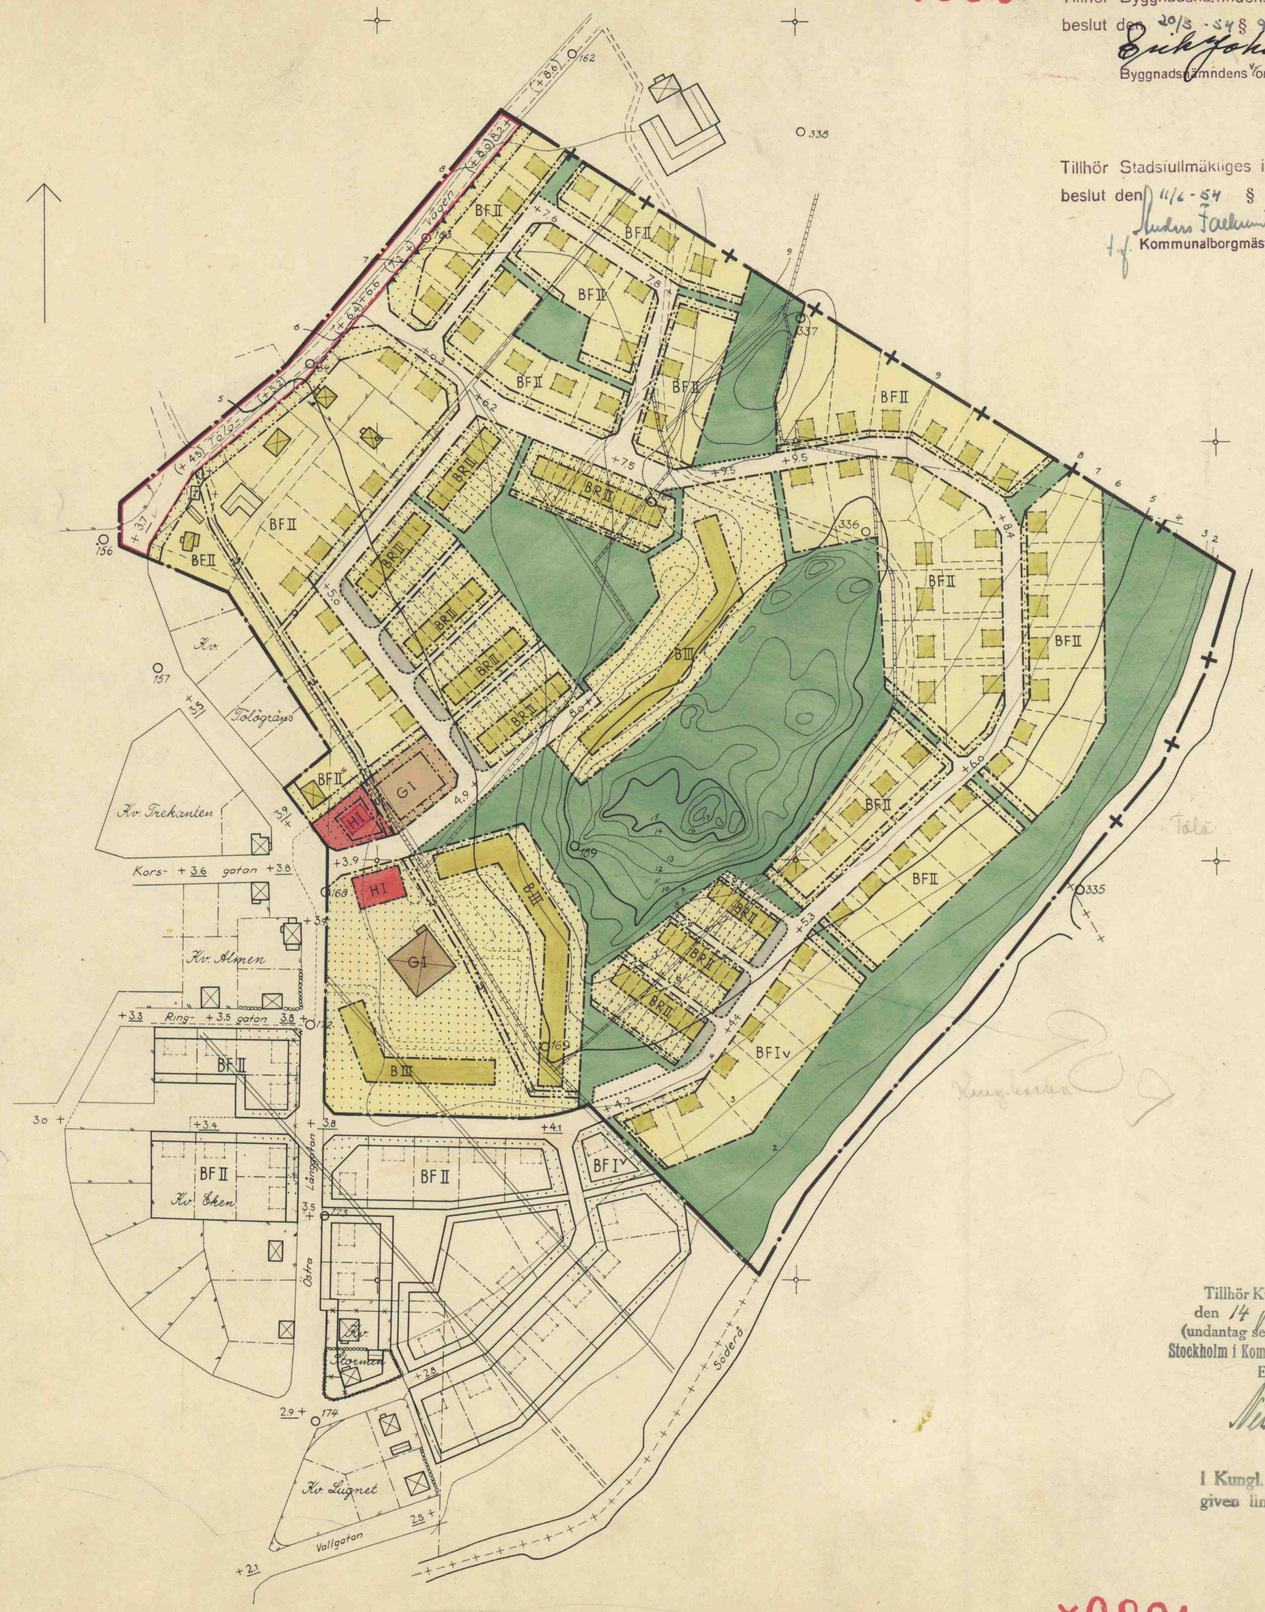

×0821×

Tillhör Kungl. Maj:ts beslut
den 14 januari 1955
(undantag se Kungl. Maj:ts beslut)
Stockholm i Kommunikationsdepartementet
Ex officio:

I Kungl. Maj:ts beslut angiven linje: ———

×0821×

×0821×

BETECKNINGAR:

GRUNDKARTAN:

- Stadsgräns
- Fastighetsgräns
- Väg
- Dike
- Stenmur
- Staket
- Häck
- Befintliga byggnader
- O/174 Polygonpunkt
- 6/5 Nivåkurvor
- Gällande områdes- och bestämmelsegränser
- (+ 4.5) Befintlig markhöjd

PLANFÖRSLAGET:

GRÄNSBETECKNINGAR:

- Plangräns
- Områdesgräns
- " med utfartsförbud
- Bestämmelsegräns
- Gräns mellan gata och allmän plats, ej avsedd att fastställas
- Föreslagen tomtgräns, " " " "
- Illustrationslinje, " " " "

ALLMÄN PLATS:

- Gata
- Park; parkering

BYGGNADSKVARTER:

- B Område för bostadsändamål
- H " " handelsändamål
- G " " garageändamål

ÖVRIGA BETECKNINGAR:

- Mark som icke får bebyggas
- u " tillgänglig för underjordiska ledningar för uthus o. dyl.
- F,R Byggnadssätt
- I, II, III Antal våningar
- v Vindsinredning
- + 3.7 Gatuhöjd, fastställd, avsedd att bibehållas
- + 5.3 " , ny föreslagen
- Föreslagen byggnad, ej avsedd att fastställas

SKALA 1:2000

0 20 40 60 80 100 200 M

29

1406 B:6
MT