





RITNING TILL FASADÄNDRING.

HUS MOT ST. ÖSTERGATA N. FASTIGHET. N:38.KV. ERIK-13
(EBBA KÄTELHÖHN.)

188 18/7 21
N 34.

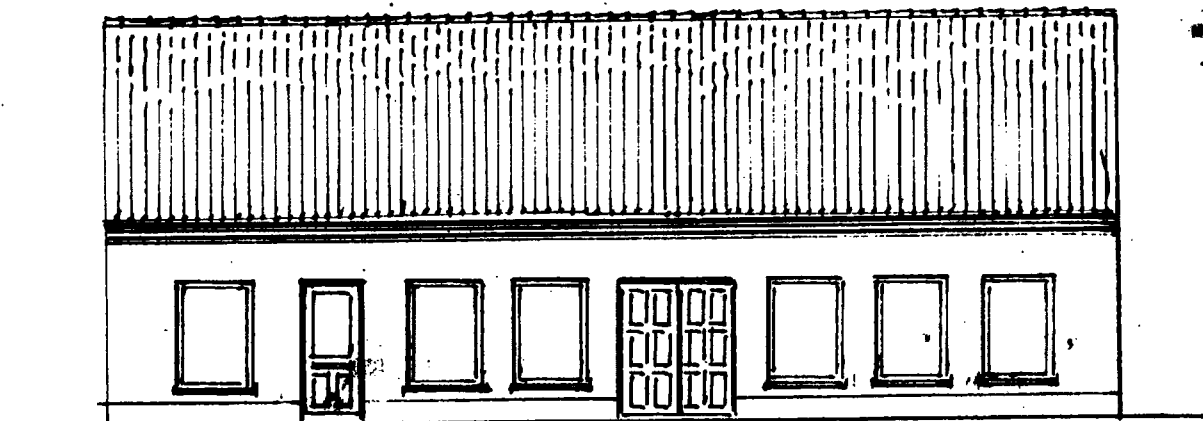

BLIFVANDE

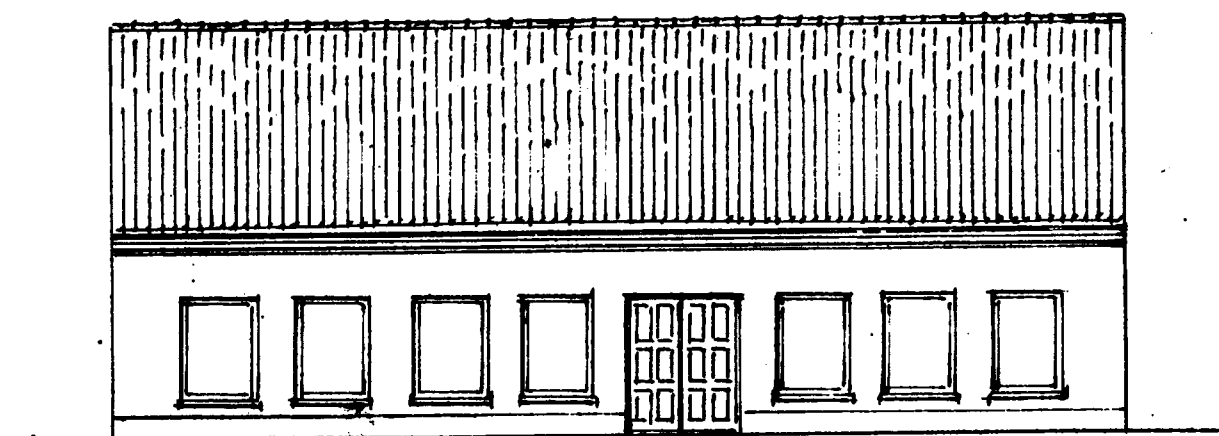 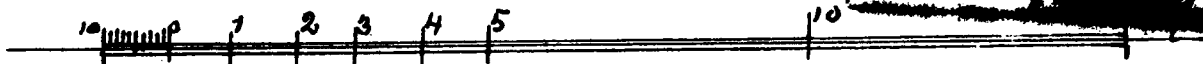


NUVÄRANDE


00005391

Utdat 18/7 1921
Erik Nilsson

Pris per dør 245 1936 nr 199.

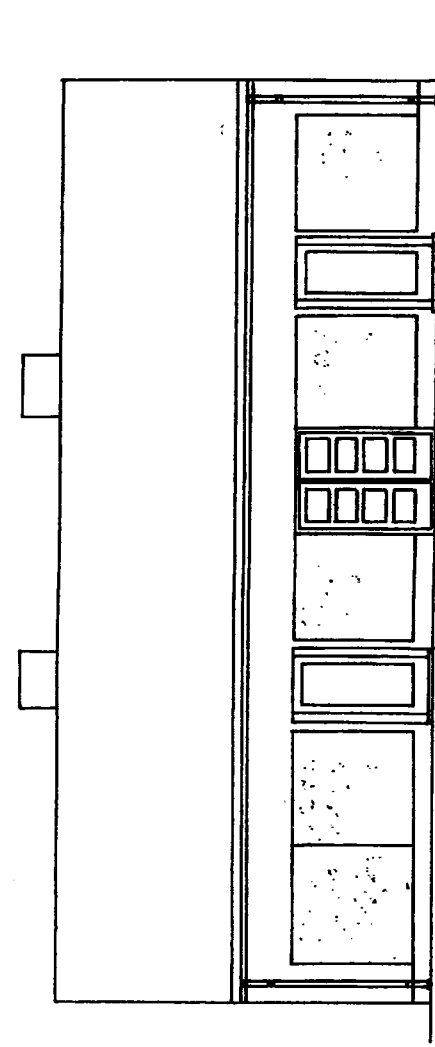


fasad

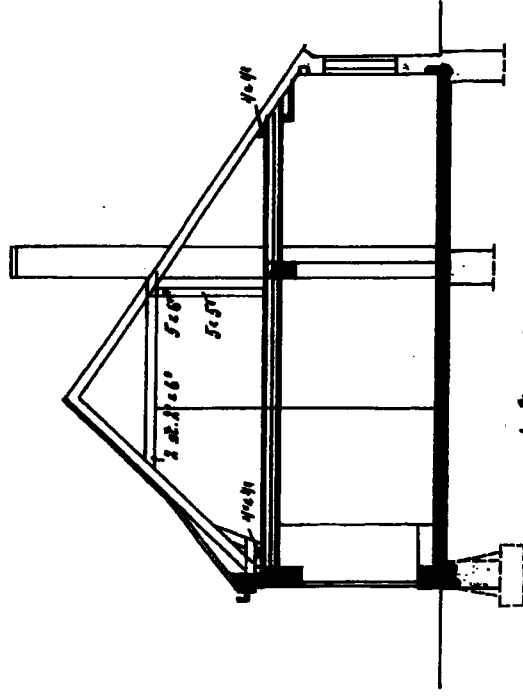

skæring a-a.

vindsplan.

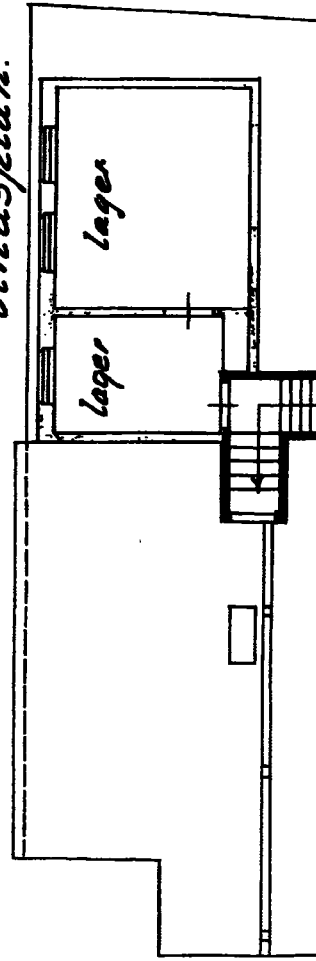



Fastigheden nr 13, kv: Erik i Ustad.

vind.

bot. nya väggar.

Ystad den 30-7-1936
Kallkrubbarkitekt.

bottnplan.

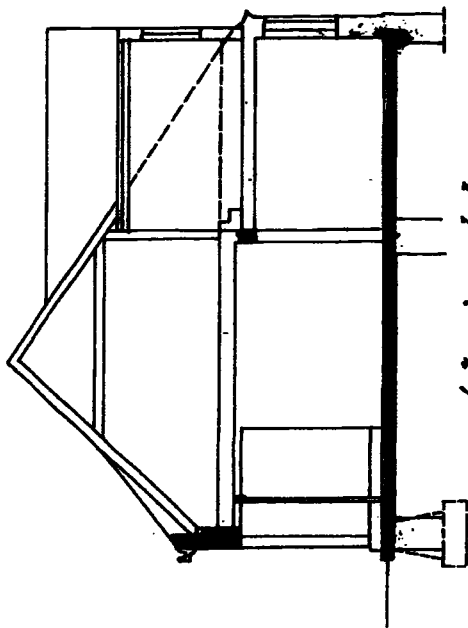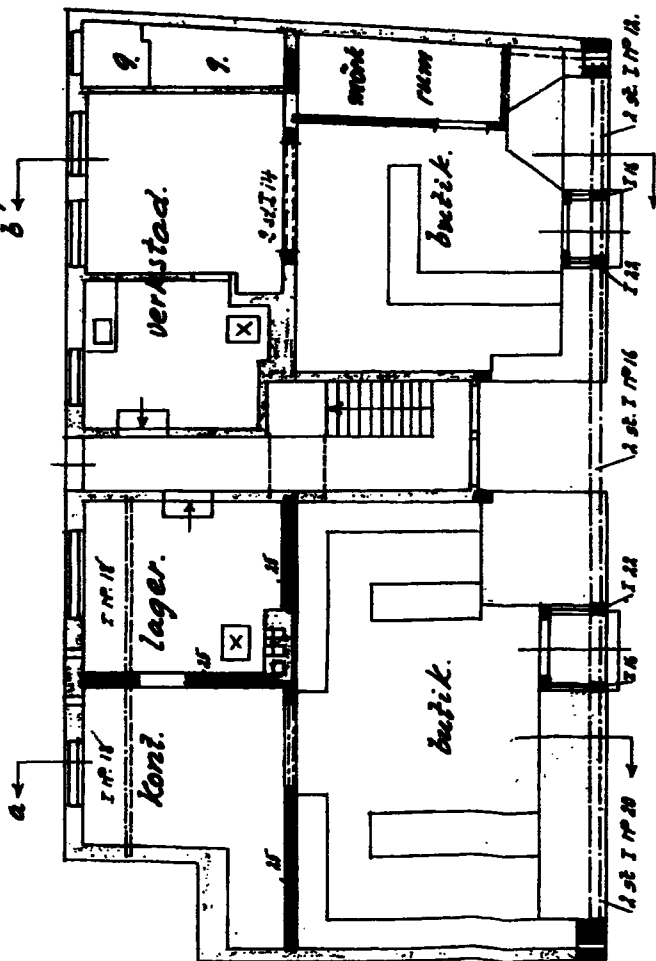

skärning b.b.

Stadsingörskontoret Ystad.

1936

Ruth. L. Konstruktor

Gravhals av


Gravhals av

225.36 cl


00005393

10 0 1 2 3 4 5 6 7 8 9 10


Pr. 15 juni den 28/9 1919

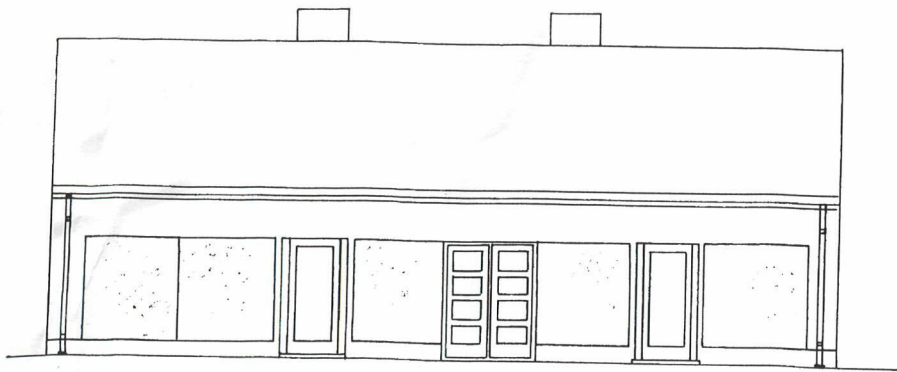

fasad

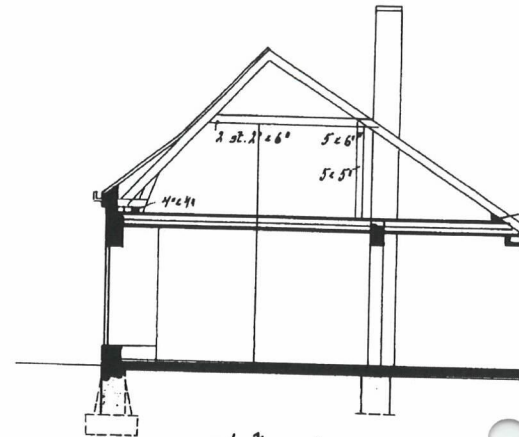

skärning a-a.

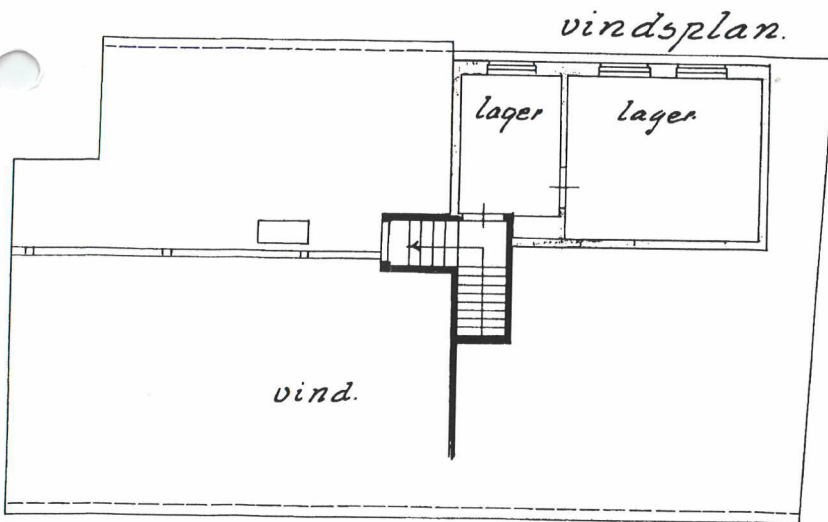


vindsplan.


Fastigheten nr 13, kv: Erik i
ritning till butiks-och fasad

bet. nya väggar.

Ustad den
Kallvik

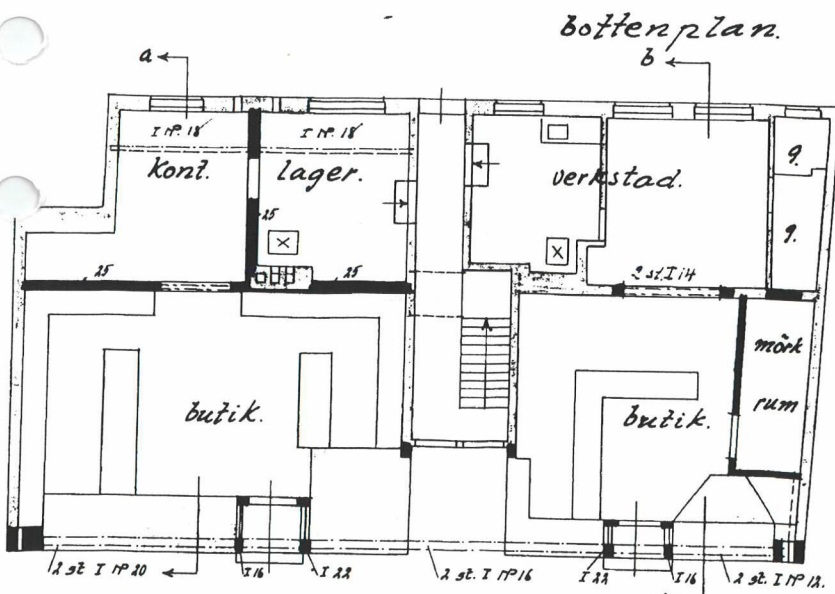

bottenplan.

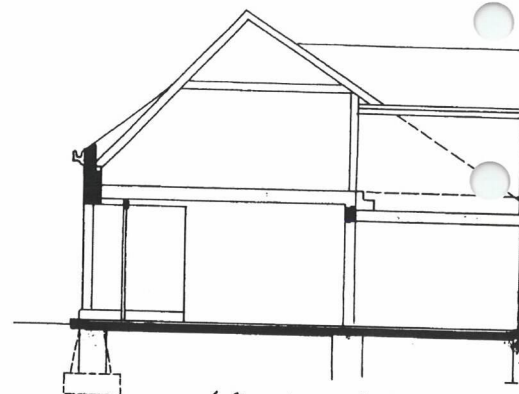

skärning b-b.

00005393

Stadsingörskontore

Den 28/9

Rikt. 1.

225.36 cl

Konstruktör

Granskad av

Gedömd av

0 1 2 3 4 5 6 7 8 9 10


15

Arb. 6 prot. den 15/4 1935, a.

Situationsplan. över tomten nr 15.

Nr: Erik i Ystad.

Skala 1:400

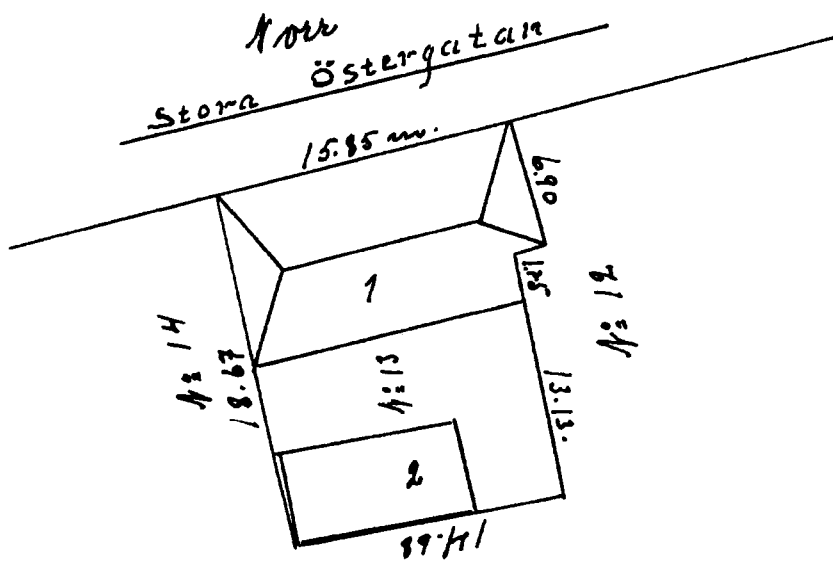


00005392

Stadsingeniörskontoret Ystad.	
Den <u>15/4</u> 19 <u>35</u>	
Ritn. nr: 58.35.d	Konstruktör _____ Granskad av _____ Godkänd av _____



RITNING TILL FASADÄNDRING.

HUS MOT ST. ÖSTERGATA N. FASTIGHET. N:38. KV. ERIK. 13
(EDDA KÄTELHÖHN.)

18/1 18/7 21
N 34.

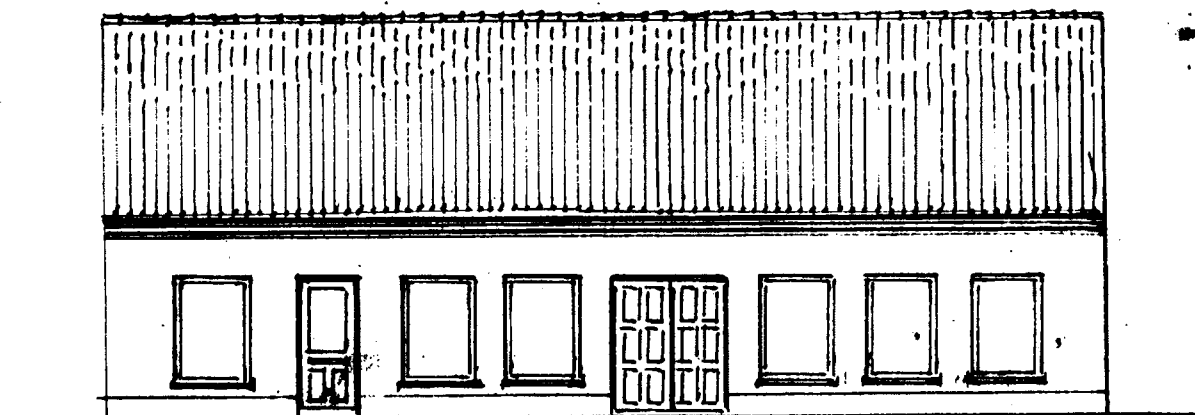

BLIFVANDER

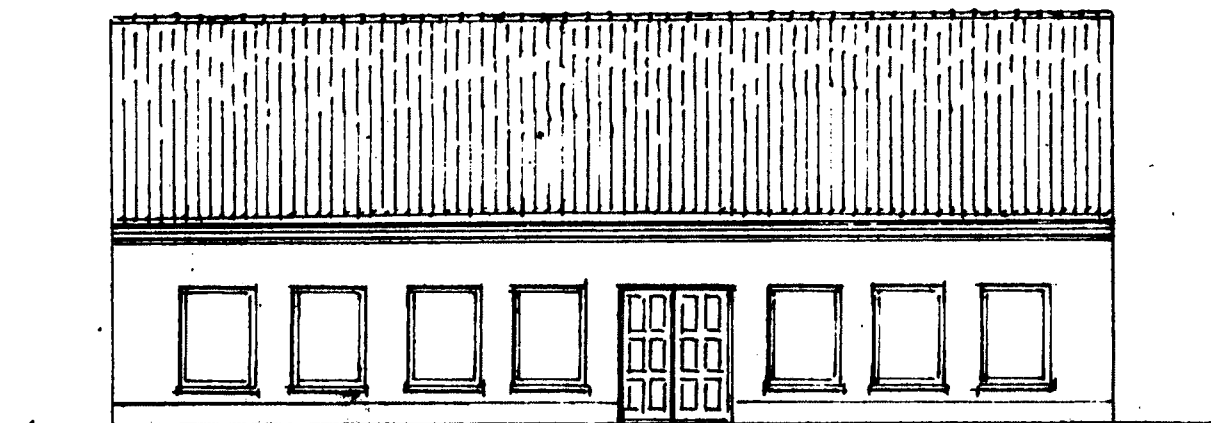 

NUVARANDE

00005391


Utd. 18/7 1921
Erik Nilsson

Ar: 6 prst. den 15/4 1935, ar

Situationsplan. över tomten nr 15.

Kv: Erik i Ystad.

Skala 1:400

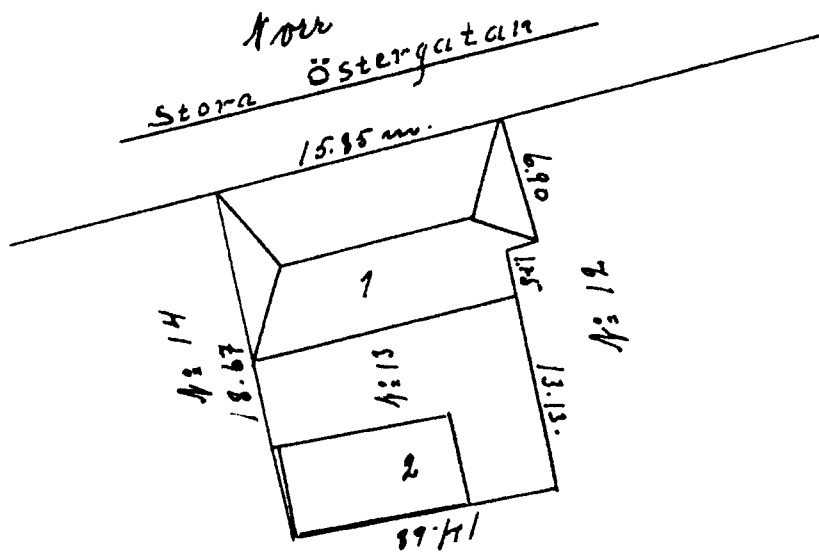

00005392

Stadsingeniörskontoret Ystad.	
Den <u>15/4</u> <u>1935</u>	
Ritn. nr:	Konstruktör _____
<u>58.35.d</u>	Granskad av _____
	Öskänd av _____

