372392

FASTIGHETSBILDNINGSMYNDIGHETEN

KARTA

Upprättad: 1994 | Ärendenr: AB1:94134 | Aktbilaga: KA

Norrtälje lantmäteridistrikt

Förrättning: Avstyckning från Mörtsunda 1:6

Kommun: Norrtälje (Länna socken) | Län: Stockholms

Registerområde: Norrtälje


Registreringsbevis
Förrättningen är registrerad: 1994-12-28
För fastighetsregistermyndigheten: Birgitta [illegible]

Förrättningslantmätare: Runo Strind

FASTIGHETSRÄTTSLIG BESKRIVNING, aktbilaga BE 1

Lotten A = Mörtsunda 1:36

TEKNISK BESKRIVNING, aktbilaga BE 2

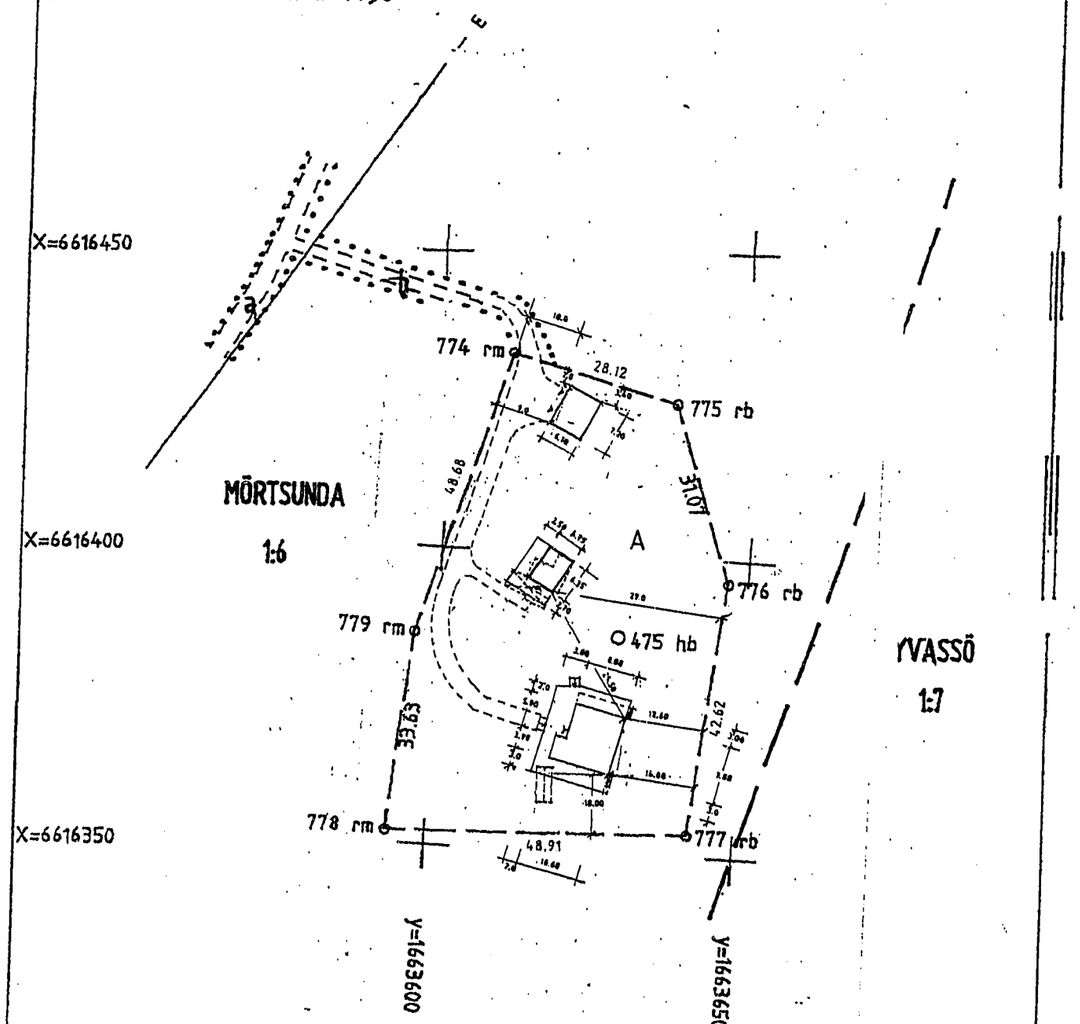

Nytillkomna gränser : 774-775-776-777-778-779-774

Framställd genom	Koordinatsystem	Mätklass	Skala 1 : 1000
Nymätning	Inpassad i ~~RT~~ 38	III	
För det tekniska innehållet svarar: Bo Friden /	Reg karta, lägesangivning: 11932:27	Beteckningsstandard: TFA 4.6 B:5	


Härmed godkännes placering av Garage enl. ritn nedan närmare tomtgräns än 4,50m

Ägare av Fastigheten Mörtsunda 1:6

28.12 2001-07-04 Georg Andersson

Georg Andersson Ö176-262142

NORRTÄLJE KOMMUN
Stadsarkitektkontoret
2001 -07- 04
Diarienr: 01/272 | Diarieplan: 31.0

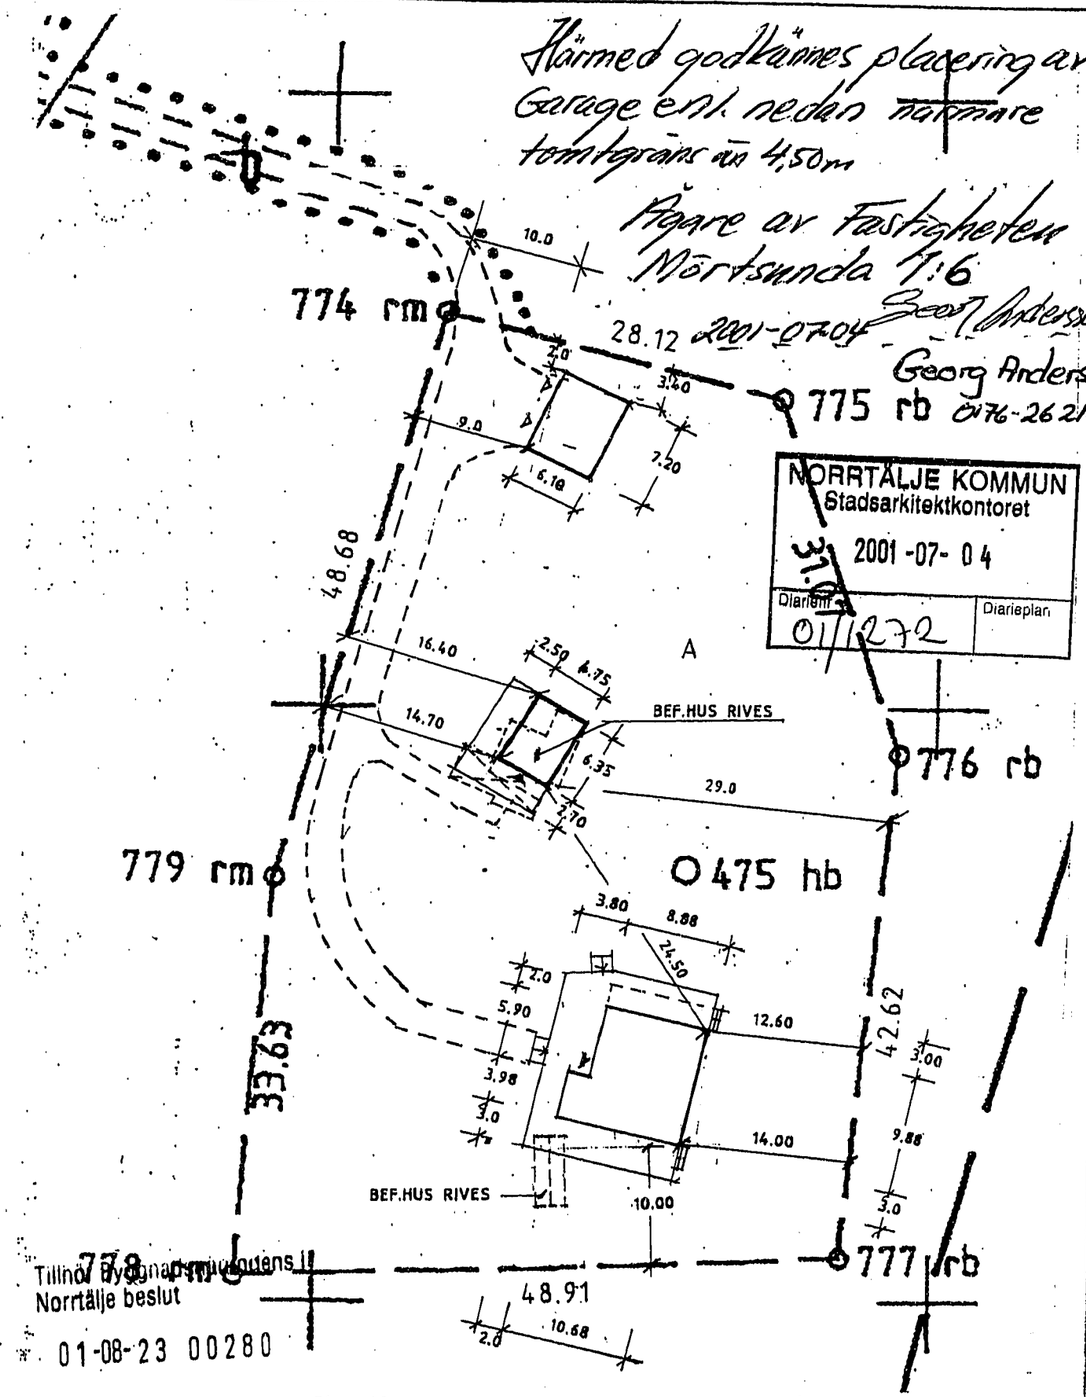

Tillnor Byggnadsnämndens Norrtälje beslut
01-08-23 00280

BL 2001-07-03 BYGGNADERNAS LÄGE ÄNDRAT. MÅTTSÄTTNING

REV.	SIGN.	DATUM	REVIDERINGEN AVSER

DENNA RITNING FÅR EJ ANVÄNDAS UTAN VÅRT TILLSTÅND. ÖVERTRÄDELSE BEIVRAS ENLIGT LAG.

Forsgrens timmerhus
BOX 803
781 28 BORLÄNGE
TEL. 0243-831 55
FAX 0243-22 89 59

NYBYGGNAD AV FRITIDSHUS,GÄSTSTUGA GARAGE
MÖRTSUNDA 1:36 NORRTÄLJE KOMMUN
LARS HANSSON
V:a LÅNGGATAN 6 A
619 35 TROSA

AVTAL NR: 010-021
RITN. NR: A3
HUSTYP:
SKALA: 1:1000 1:500
DATUM: 2001-06-28
RITAT AV: BENGT LISS