FASTIGHETSBILDNINGSMYNDIGHETEN

KARTA 372398

Upprättad 1994 | Ärendenr AB1:94134 | Aktbilaga KA

Norrtälje lantmäteridistrikt

Förrättning	Kommun	Län
Avstyckning från Mörtsunda 1:6	Norrtälje (Länna socken)	Stockholms

Registerområde: Norrtälje

Registreringsbevis
Förrättningen är registrerad
1994-12-28
För fastighetsregistermyndigheten
Brigitte Ohm

Förrättningslantmätare
Runo Strind

FASTIGHETSRÄTTSLIG BESKRIVNING, aktbilaga BE 1 TEKNISK BESKRIVNING, aktbilaga BE 2

Lotten A = Mörtsunda 1:36

(F)

Grov uts. hus enl. skiss 011122
B-Lov: 010823
Ek: 11932 CG. ER

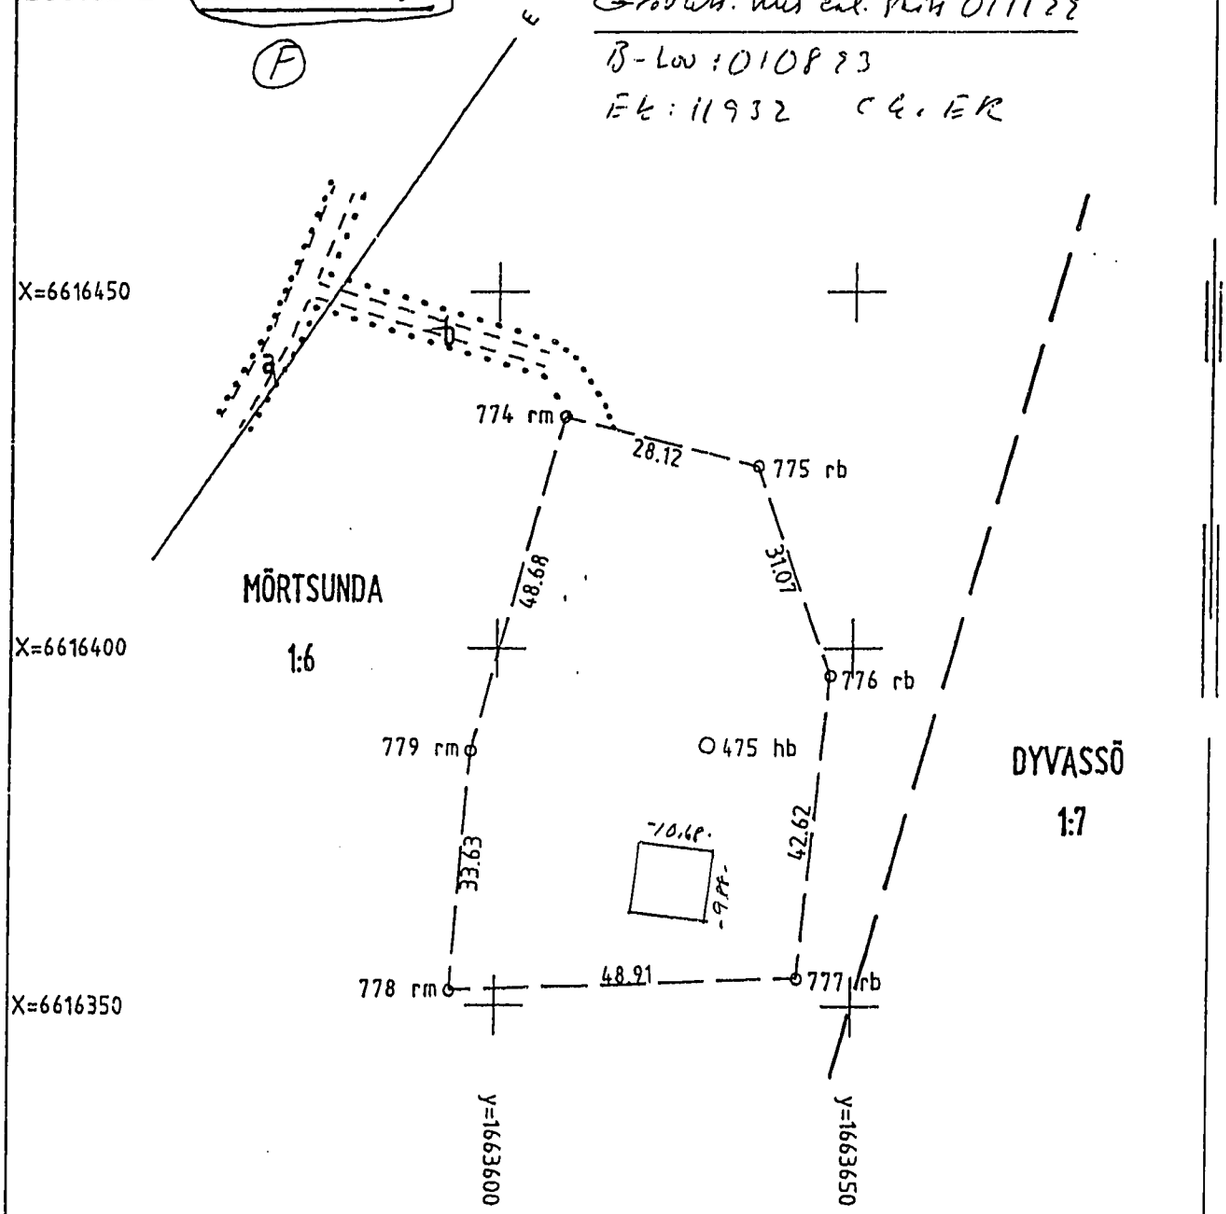

Nytillkomna gränser : 774-775-776-777-778-779-774

Framställd genom	Koordinatsystem	Mätklass	
Nymätning	Inpassad i RT 38	III	Skala 1 : 1000
För det tekniska innehållet svarar: Bo Fridén /		Reg karta, lägesangivning: 11932:27	Beteckningsstandard: TFA 4.6 B:5

0188-94/178 Länna Sik

Brigitte Ohm