
LANTMÄTERIET

A4S

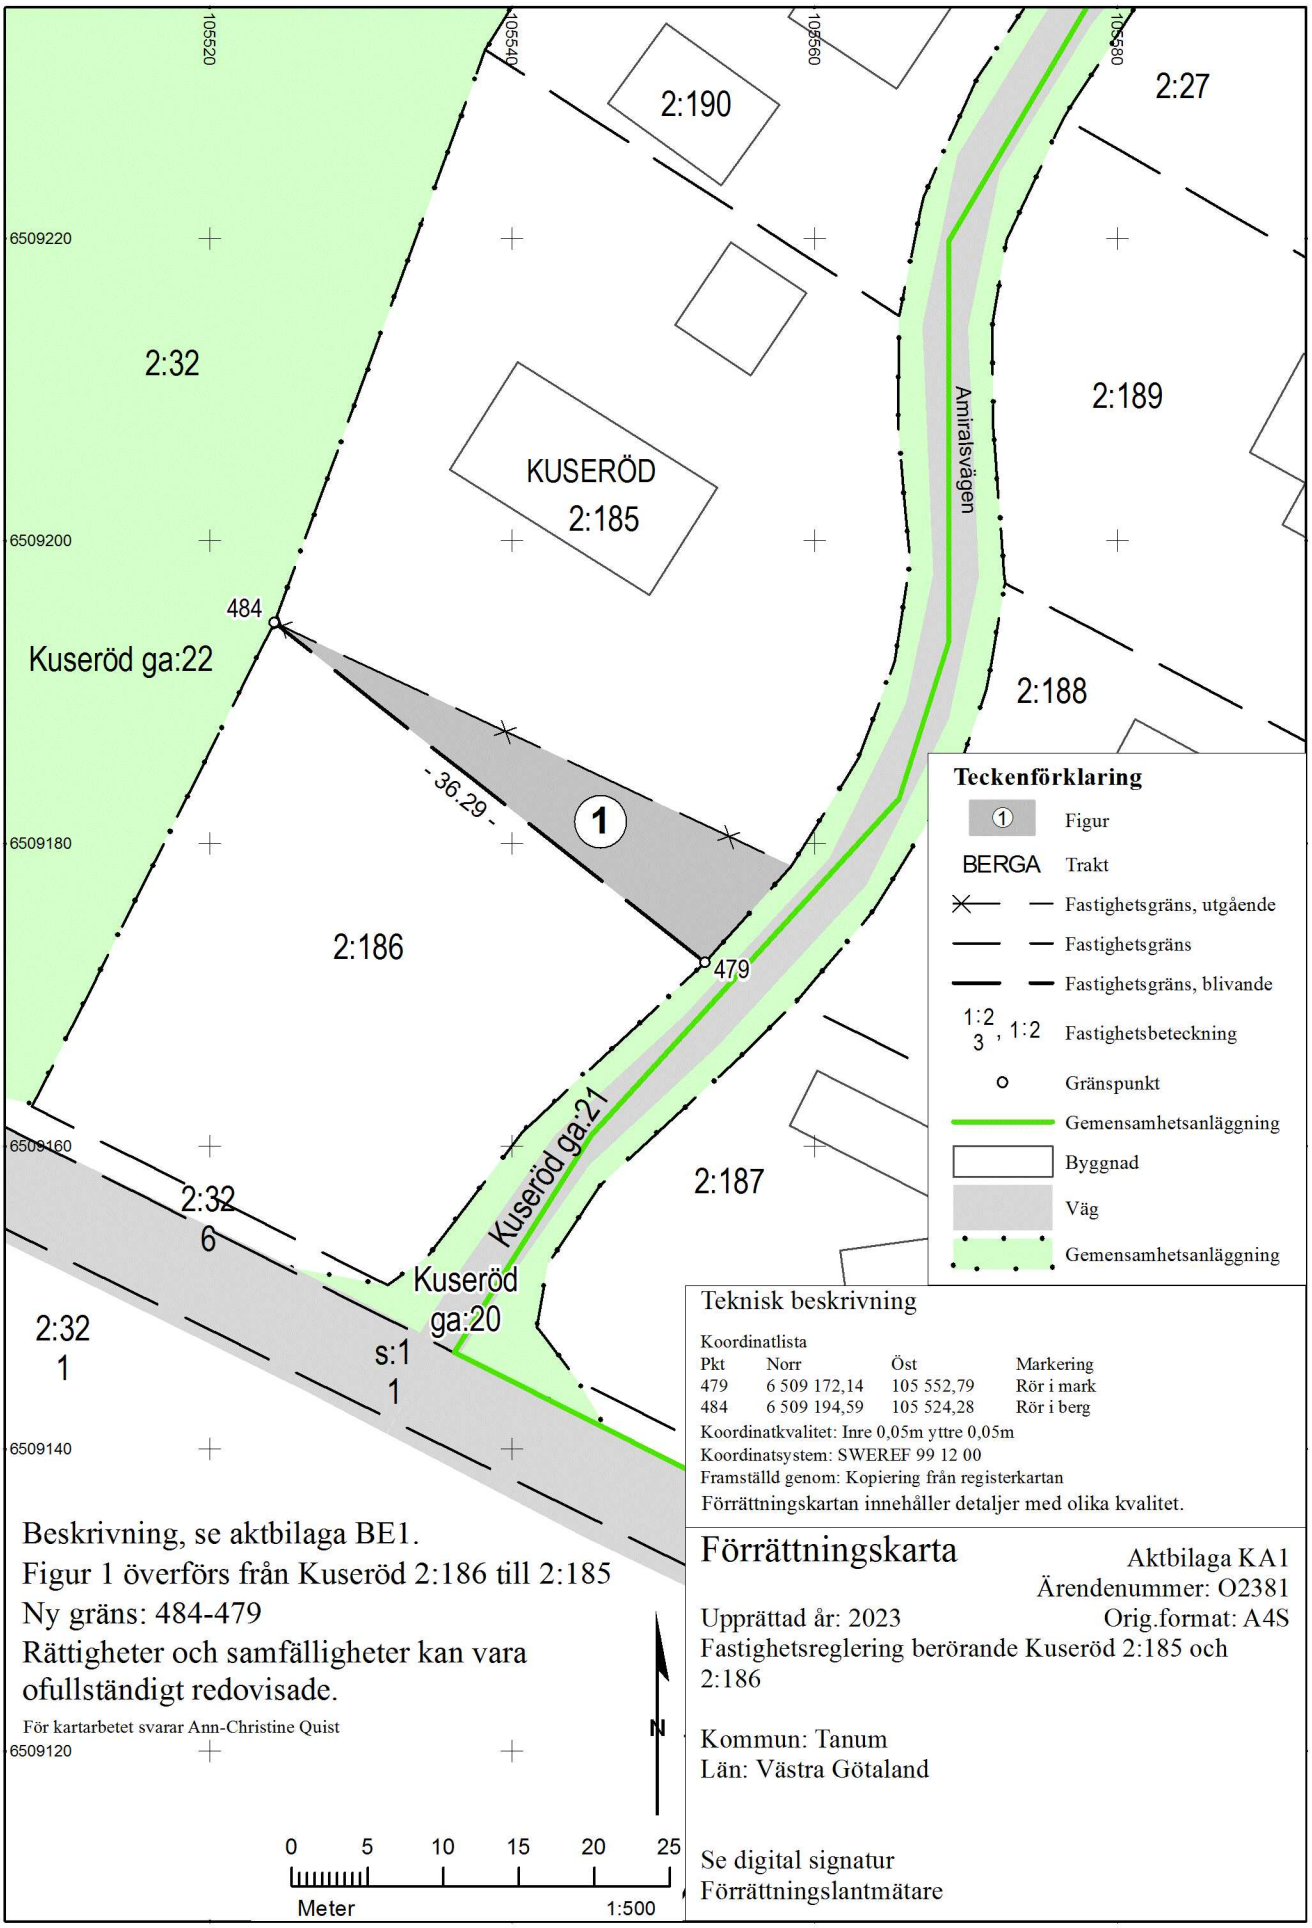


Teknisk beskrivning

Koordinatlista

| Pkt | Norr | Öst | Markering |
|---|---|---|---|
| 479 | 6 509 172,14 | 105 552,79 | Rör i mark |
| 484 | 6 509 194,59 | 105 524,28 | Rör i berg |

Koordinatkvalitet: Inre 0,05m yttre 0,05m
Koordinatsystem: SWEREF 99 12 00
Framställd genom: Kopiering från registerkartan
Förrättningskartan innehåller detaljer med olika kvalitet.

Beskrivning, se aktbilaga BE1.
Figur 1 överförs från Kuseröd 2:186 till 2:185
Ny gräns: 484-479
Rättigheter och samfälligheter kan vara ofullständigt redovisade.

För kartarbetet svarar Ann-Christine Quist

# Förrättningskarta

Aktbilaga KA1
Ärendenummer: O2381
Upprättad år: 2023
Orig.format: A4S

Fastighetsreglering berörande Kuseröd 2:185 och 2:186

Kommun: Tanum
Län: Västra Götaland

Se digital signatur
Förrättningslantmätare



**Akt 1435-2023/14**