


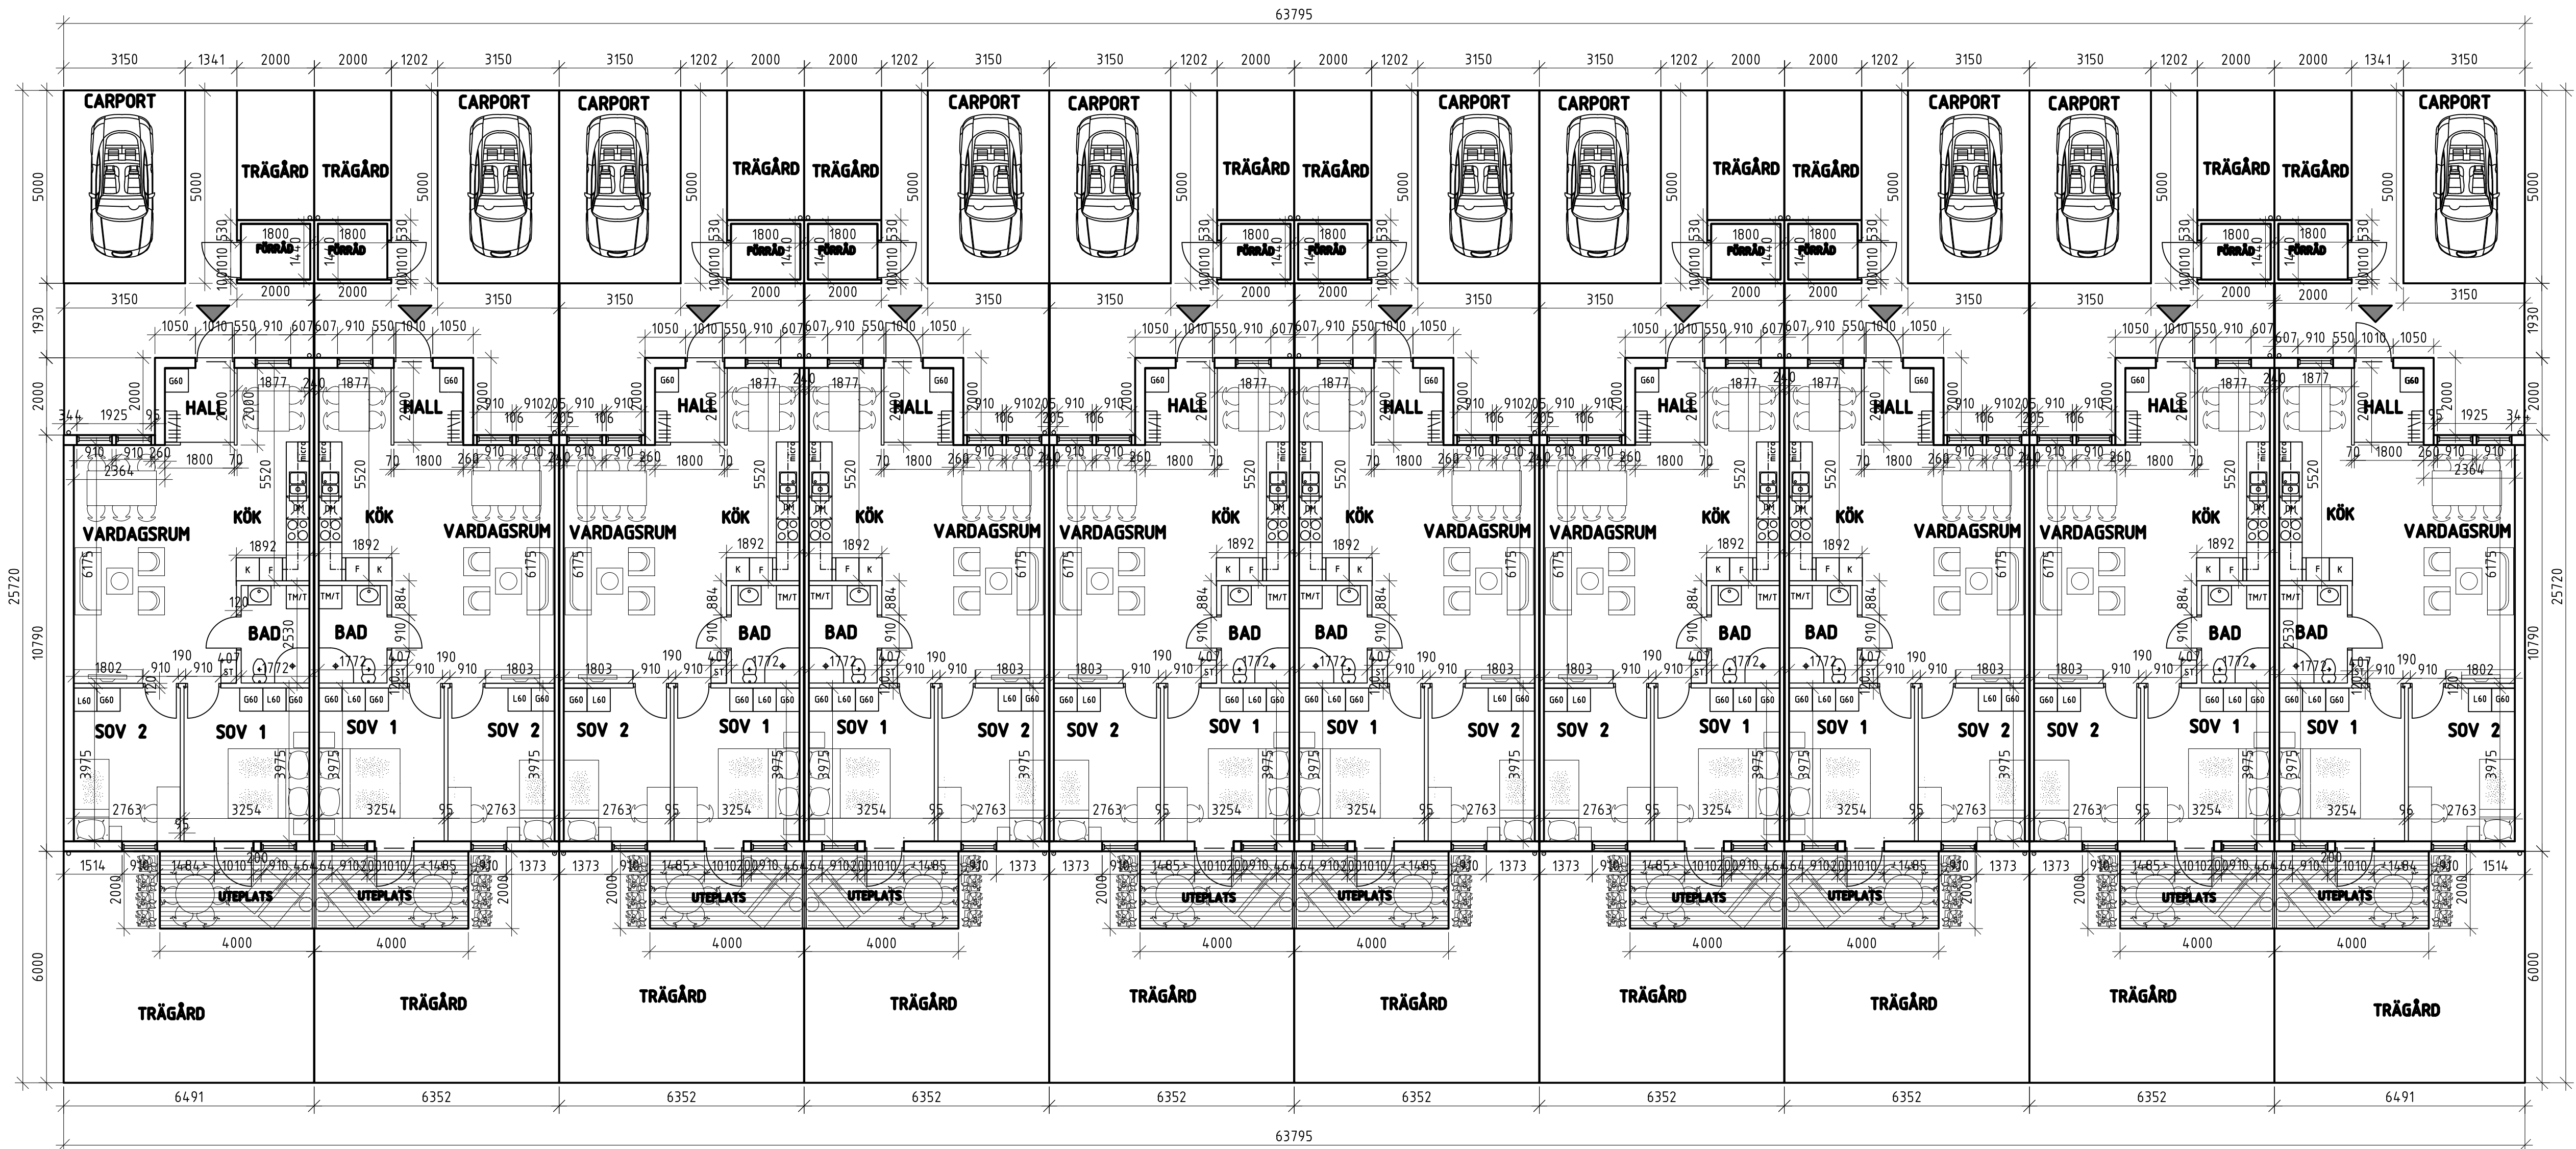

PLAN Del 1

BET	ANT	ÄNDRINGEN AVSER		SIGN	DATUM
RELATIONSRTNING					
Kv. Bromsen 1, Mörbylånga					
NYBYGGNAD AV BOSTÄDER					
PLAN – MÄTTSÄTTNING					
UPPDRAG NR		RITAD AV		HANDLÄGGARE	
		Hussam Salmar		HS	
DATUM		ANSVARIG			
2020-01-27					
 Arkitektkontor					
HS Arkitektkontor, Skeppsgossevägen 14, 393 59 Kalmar, TL 070 30 862 85					
SKALA		NUMMER		BET	
1:100		A300-01-01			