7

Nybro lantmäteridistrikt

FASTIGHETSRÄTTSLIG BESKRIVNING


Aktbil BE1
sid 3 (3)

1980-10-22

Dnr 233/80

Avstyckning från LAXEBY 3:7 jämte fastighetsreglering berörande LAXEBY 3:6 och 3:7 i Egby registerområde, Borgholms kommun, Kalmar län.

Skala 1:10 000

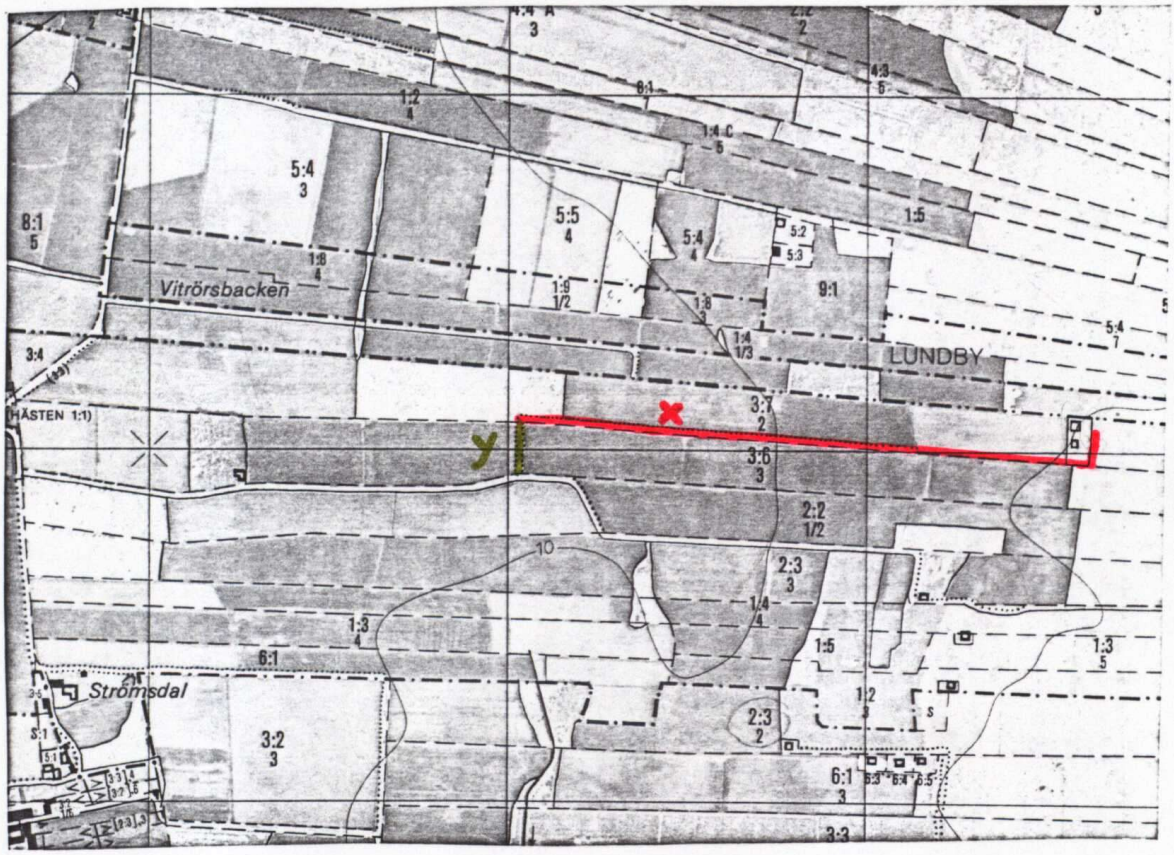

Fk 05712:47 och 57

08-EBY-133