

1979

394/78 AB 1 KA

Arende		Kommun	Län
Fastighetsreglering berörande Hammarby 1:6 och 1:10		Norrtälje	Stockholms
Förrättningslantmätare		Registerområde	
Gunnar Spännar		Länna socken	
		Registreringsbevis Registreringsdatum	
		1979-07-19 För fastighetsregistermyndigheten	
Fastighet, område m m		Ägare, uppgifter till lokal skattemyndighet och andra anmärkningar	
Fig	Area hektar, m ² delarea	± ändring/ summa	

Hammarby 1:6
avstår

1

1158

-1158

Sven Scott

Hammarby

761 00 NORRTÄLJE

Hammarby 1:10

erhåller

1

1158

(+1158)

Börje, Birgitta och Ulla Åberg

Hammarby 6940

761 00 NORRTÄLJE

Areal efter överföringen

6309

Ersättning: betald.

+

+ x = 1100


TEKNISK BESKRIVNING

Koordinatförteckning

Punkt	x	y
4	1061,32	899,71
9	977,21	947,36
12	1029,65	908,80
17	972,35	922,58

grn = gammal råsten

rm = rör i mark

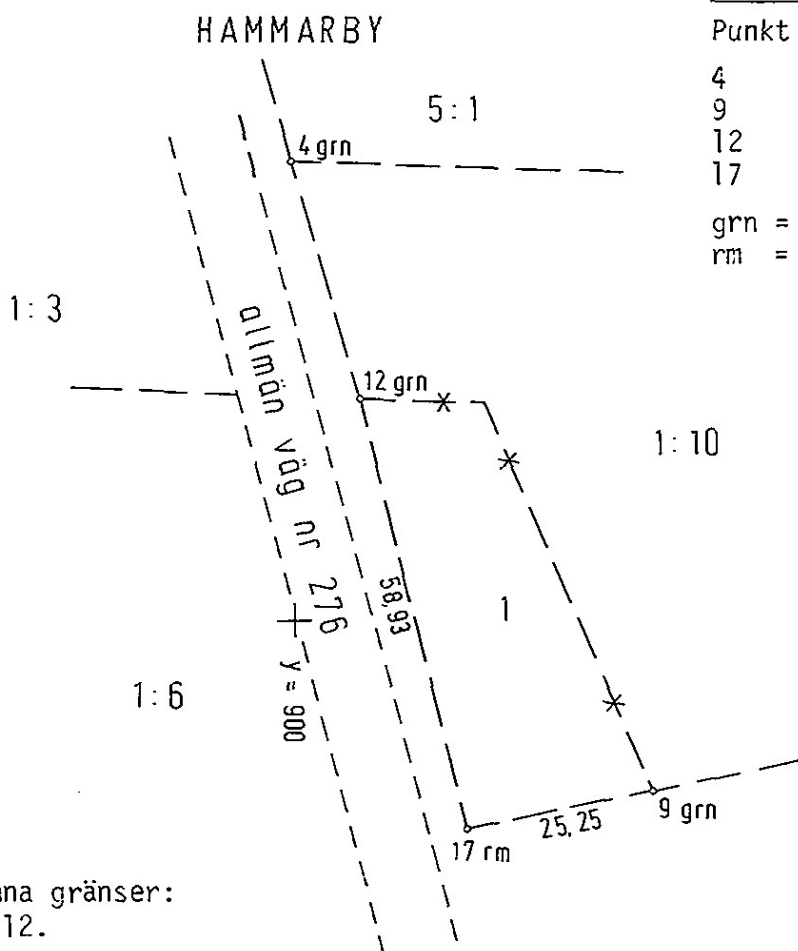

+ x = 1000
y = 1000

Hyttillkomna gränser:
9 - 17 - 12.

Framställd genom		Skala	Mätklass	Koordinatsystem
nymätning		1:1000	III	lokalt
För det tekniska innehållet svarar		Reg karta, lägesangivning		Beteckningsstandard
Börje Wählin		Ek 11932:72,73,82,83		TFA 4.6B:5
Mätning	Beräkning	Kartering	Ritn redigering	