



Förrättningskarta

2013-08-08

Ärende

Fastighetsreglering berörande Hole 1:210 och 1:289

Kommun: Torsby

Län: VÄRMLAND

Aktbilaga: KA1

Ärendenr: S13205

Org.format: A4S

Sven Engström

Förrättningslantmätare

Teknisk beskrivning:

Koordinatförteckning

Pkt	N	E	Markering
2836	6745587.80	115792.10	Rör i mark
3130	6745585.84	115832.88	Rör i mark
3131	6745594.73	115798.69	Rör i mark
14138	6745598.21	115802.00	Rör i mark
14139	6745587.97	115815.63	Rör i mark

Nya gränser: 14138-14139-3130

Framställd genom: Nymätning och kopiering från primärkarta


Koordinatkvalitet: Inre 50 mm, Yttre 50 mm

Koordinatsystem: SWEREF 99 13 30

Mätmetod: Satellitmätning NRTK-tjänst

Till Hole 1:210 förs figur 1 från 1:289

Till Hole 1:289 förs figur 2 från 1:210

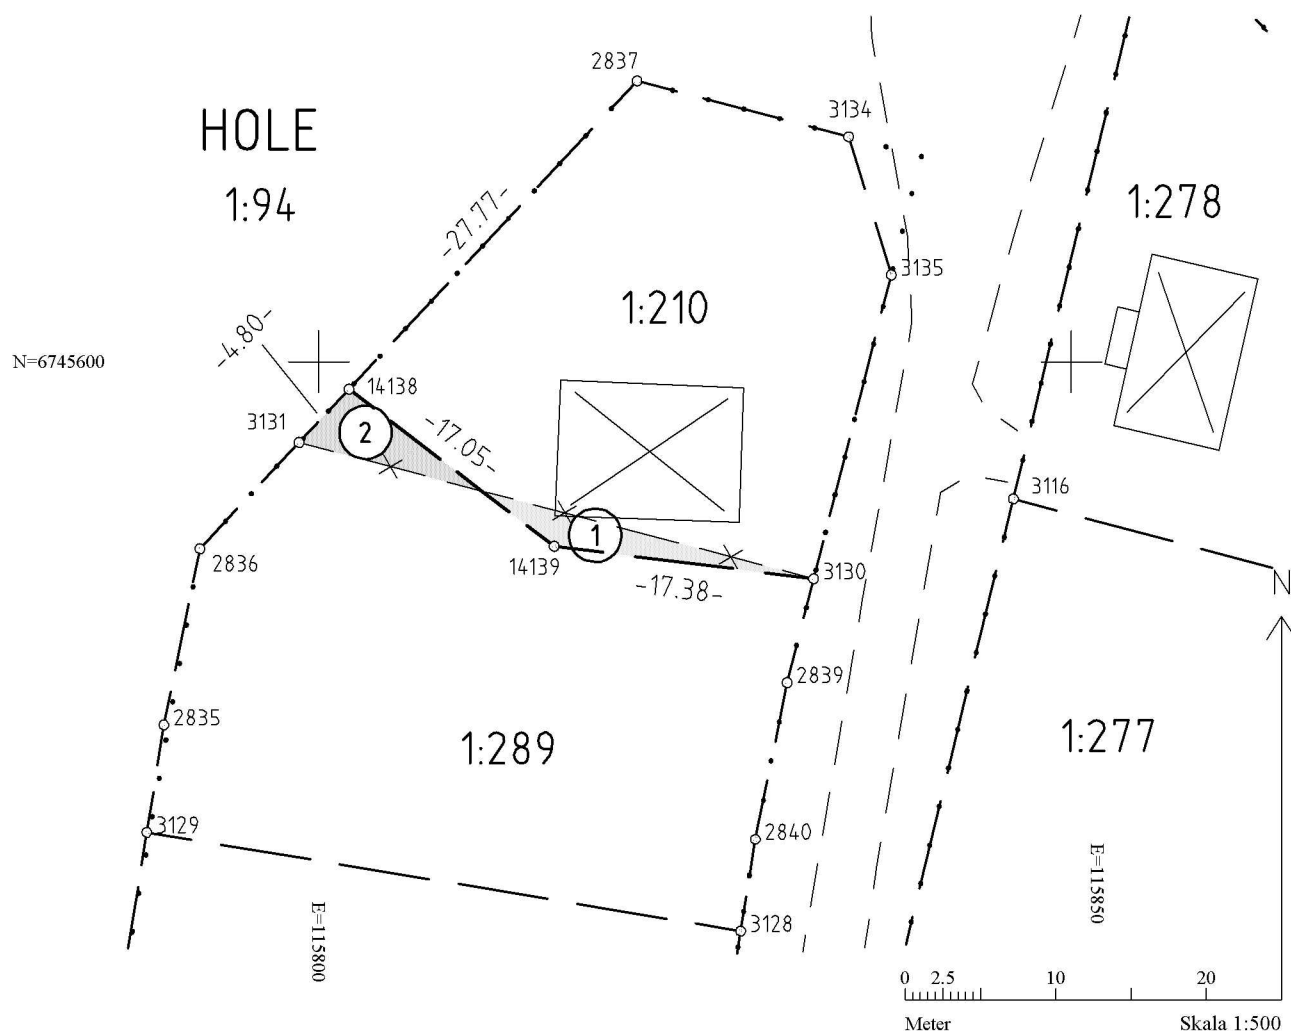

**Beskrivning**

2013-08-08

Ärendenummer

S13205

Förrättningslantmätare

Sven Engström

Ärende	Fastighetsreglering berörande Hole 1:210 och 1:289		
	Kommun: Torsby	Län: Värmland	
	HOLE 1:210		
	, andel 1/2,		
	lagfaren ägare		
	, andel 1/2, lagfaren		
	ägare		
Fastighetsreglering	Erhåller från Hole 1:289	fig 1	26 m ²
	Avstår till Hole 1:289	fig 2	26 m ²
	Areal enligt fastighetsregistret efter förrättningen		761 m ²
	HOLE 1:289		
	, lagfaren ägare		
Fastighetsreglering	Erhåller från Hole 1:210	fig 2	26 m ²
	Avstår till Hole 1:210	fig 1	26 m ²
	Areal enligt fastighetsregistret efter förrättningen		994 m ²

Denna handling har undertecknats elektroniskt av

Sven Engström

