

Förslag
till ändring av byggnadsplanen å
Tumbaskogsområdet
uti Botkyrka socken och kommun, Stockholms län
upprättat år 1958 av

A. V. Lundeberg
Lantmätare

Reviderat den 5 juni 1959


A. V. Lundeberg

År 1959 den 12 oktober fastställdes denna

Bo Ljungberg

Kopierat från med originalet
bestyrkes i tjänsten:

B. Lundgren

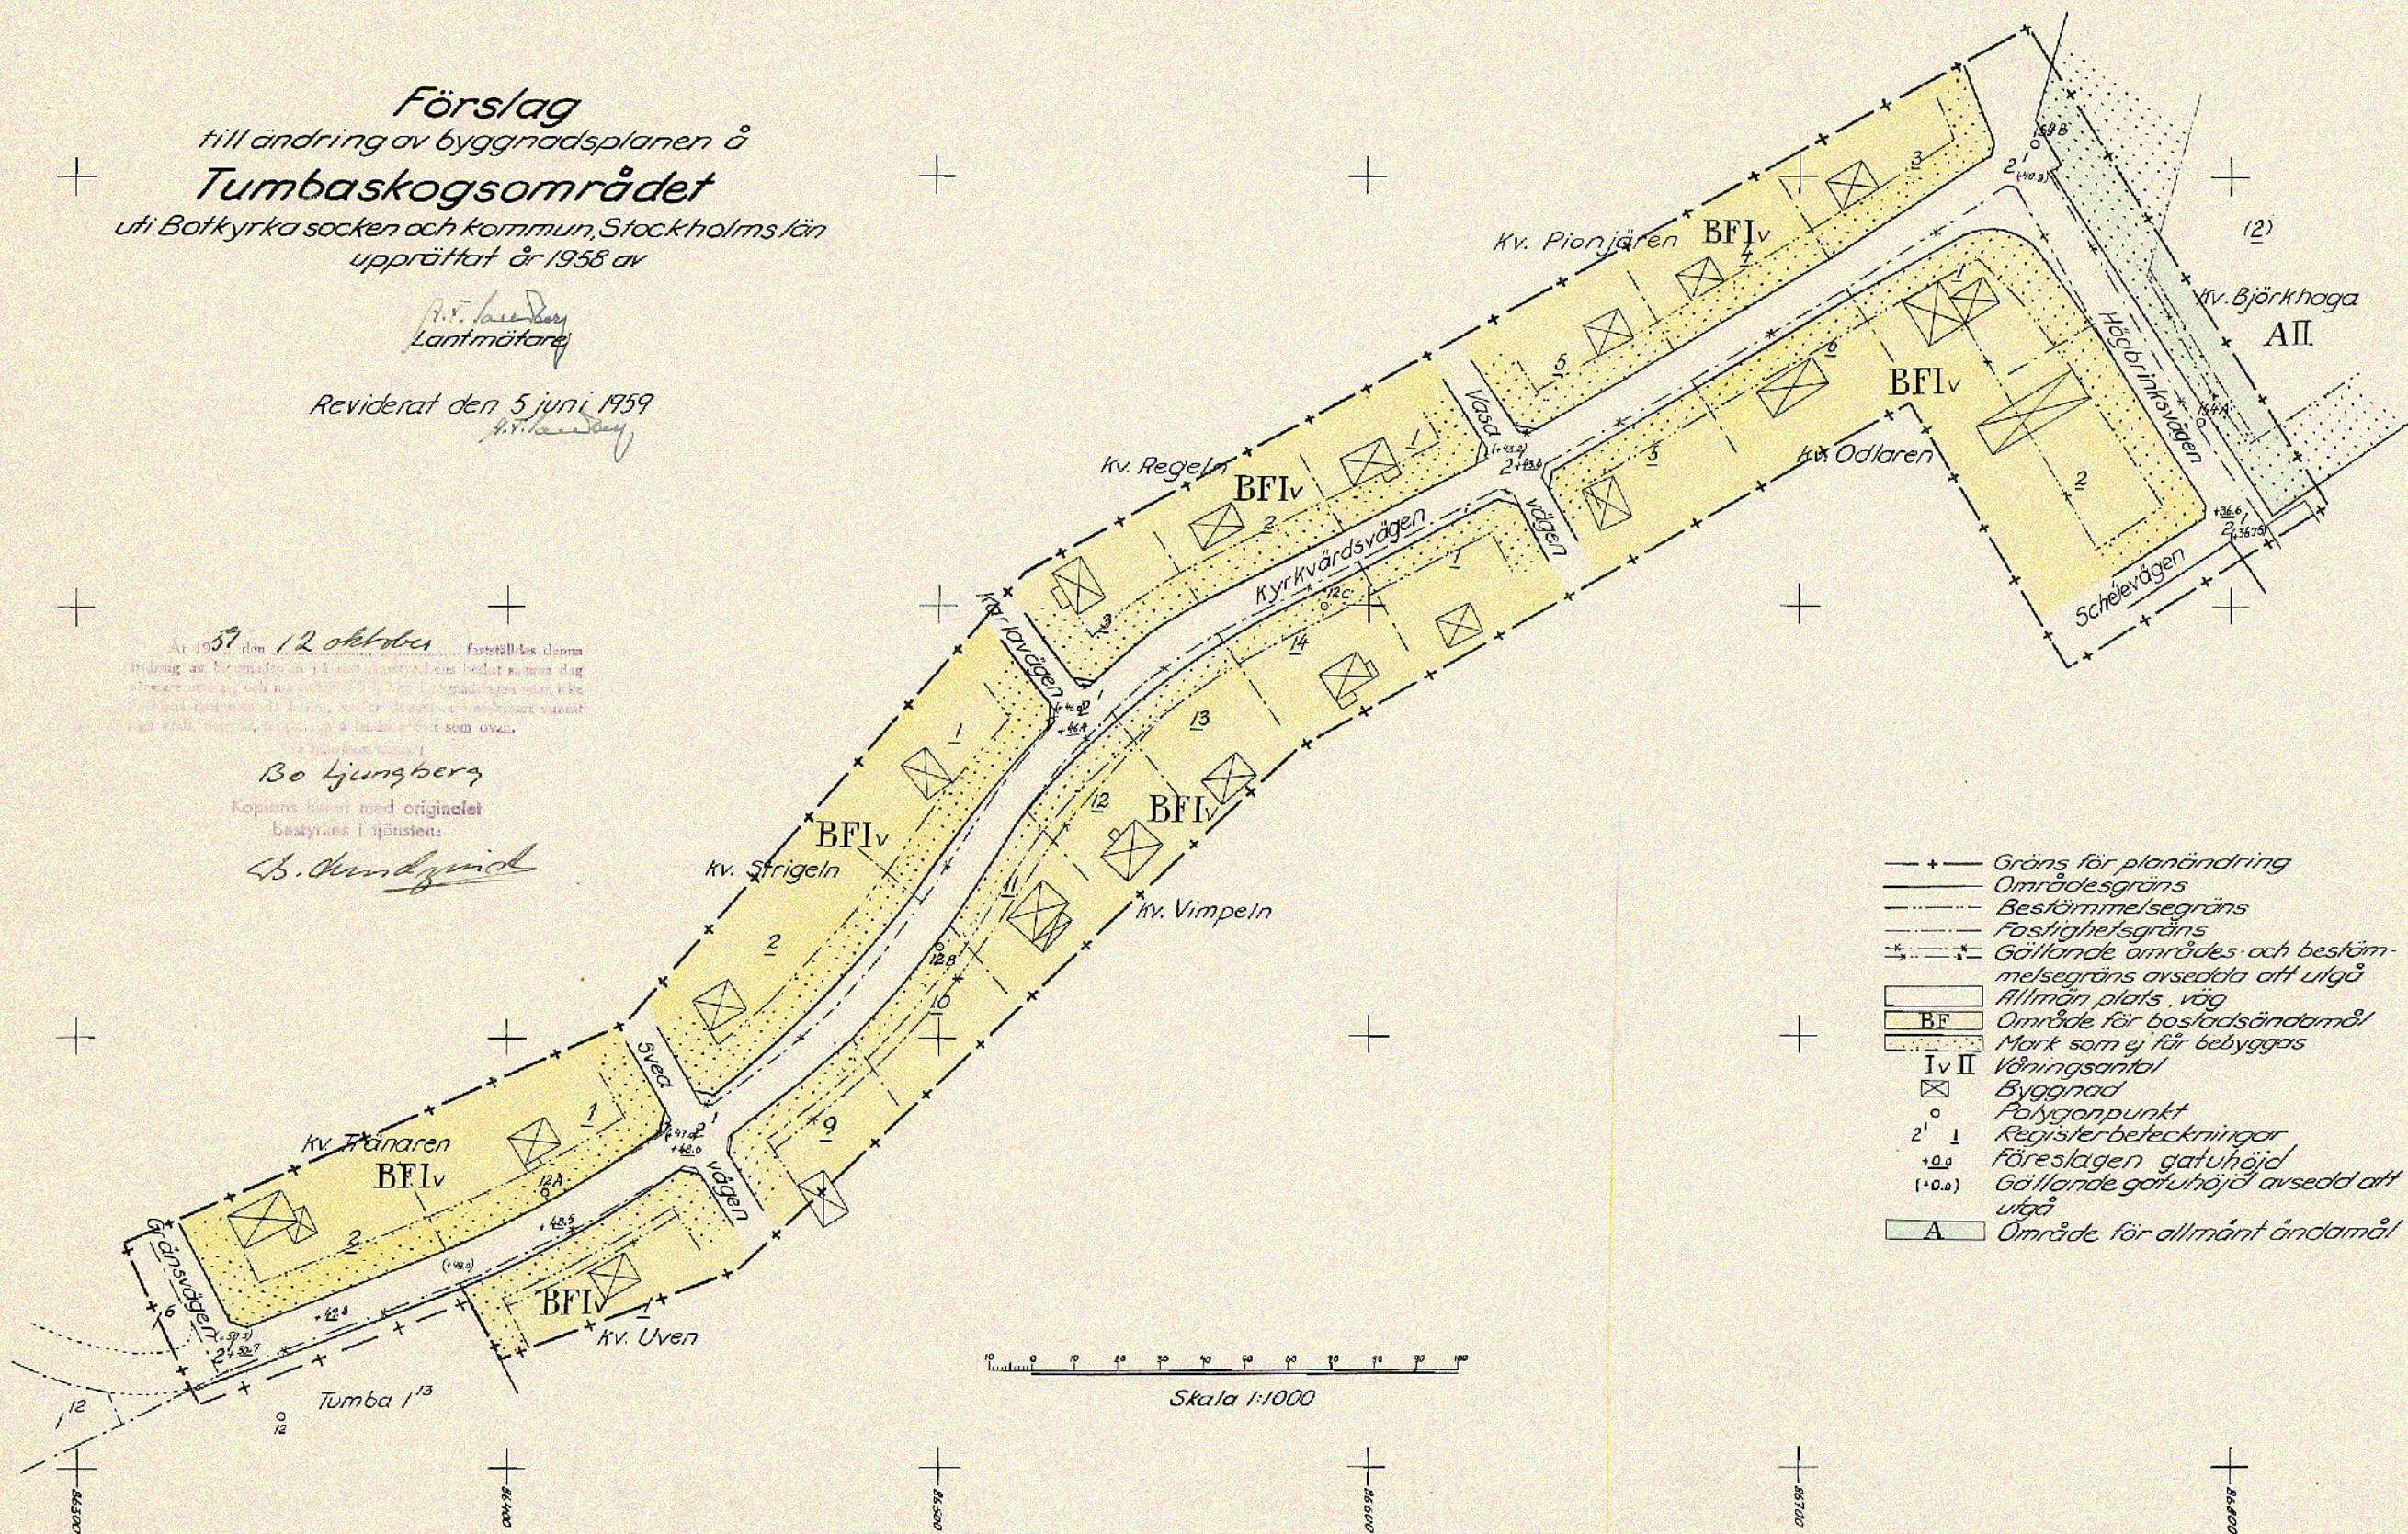

- + — Gräns för planändring
- — — Områdesgräns
- — — Bestämelsegräns
- — — Fastighetsgräns
- + + + Gällande områdes- och bestämelsegräns avsedda att utgå
- Allmän plats, väg
- BF Område för bostadsändamål
- Mark som ej får bebyggas
- I, II Våningsantal
- Byggnad
- Polygonpunkt
- 2' 1 Registerbeteckningar
- +0.0 Föreslagen gathöjd
- (+0.0) Gällande gathöjd avsedd att utgå
- A Område för allmänt ändamål

Skala 1:1000