NORRTÄLJE KOMMUN
BYGG- OCH MILJÖNÄMNDEN
2008 -02- 20
Dnr 06-1259 Dpl 410
08-749 410

Torbjörn

677222

LANTMÄTERIMYNDIGHETEN

STOCKHOLMS LÄN

NORRTÄLJE KOMMUN
BYGG- OCH MILJÖNÄMNDEN
2008 -03- 07
Dnr 08-749 Dpl 410

Karta

2007-01-26

Ärende

Avstyckning från Malsta-Ekeby 1:6
Norrtälje kommun

Leif Sörensson
Förrättningslantmätare

Registreringsdatum:
2007-03-07/LS

Aktbilaga KA
Ärendenr: AB062454

Teckenförklaring:

- Traktgräns
- Fastighetsgräns
- Utgående Fastighetsgräns
- Ny Fastighetsgräns
- Ny Rättighet
- Fastighetsbeteckning
- Ny Fastighetsbeteckning
- Gränspunkt
- Ny Gränspunkt
- Måttangivelse
- Bostadshus
- Uthus
- Väg

MALSTA-EKEBY 1:10
1:18

Framställd genom: Nymätning och kopiering från registerkarta
Koordinatsystem: SWEREF 99 18 00
Registerkarta: 11961

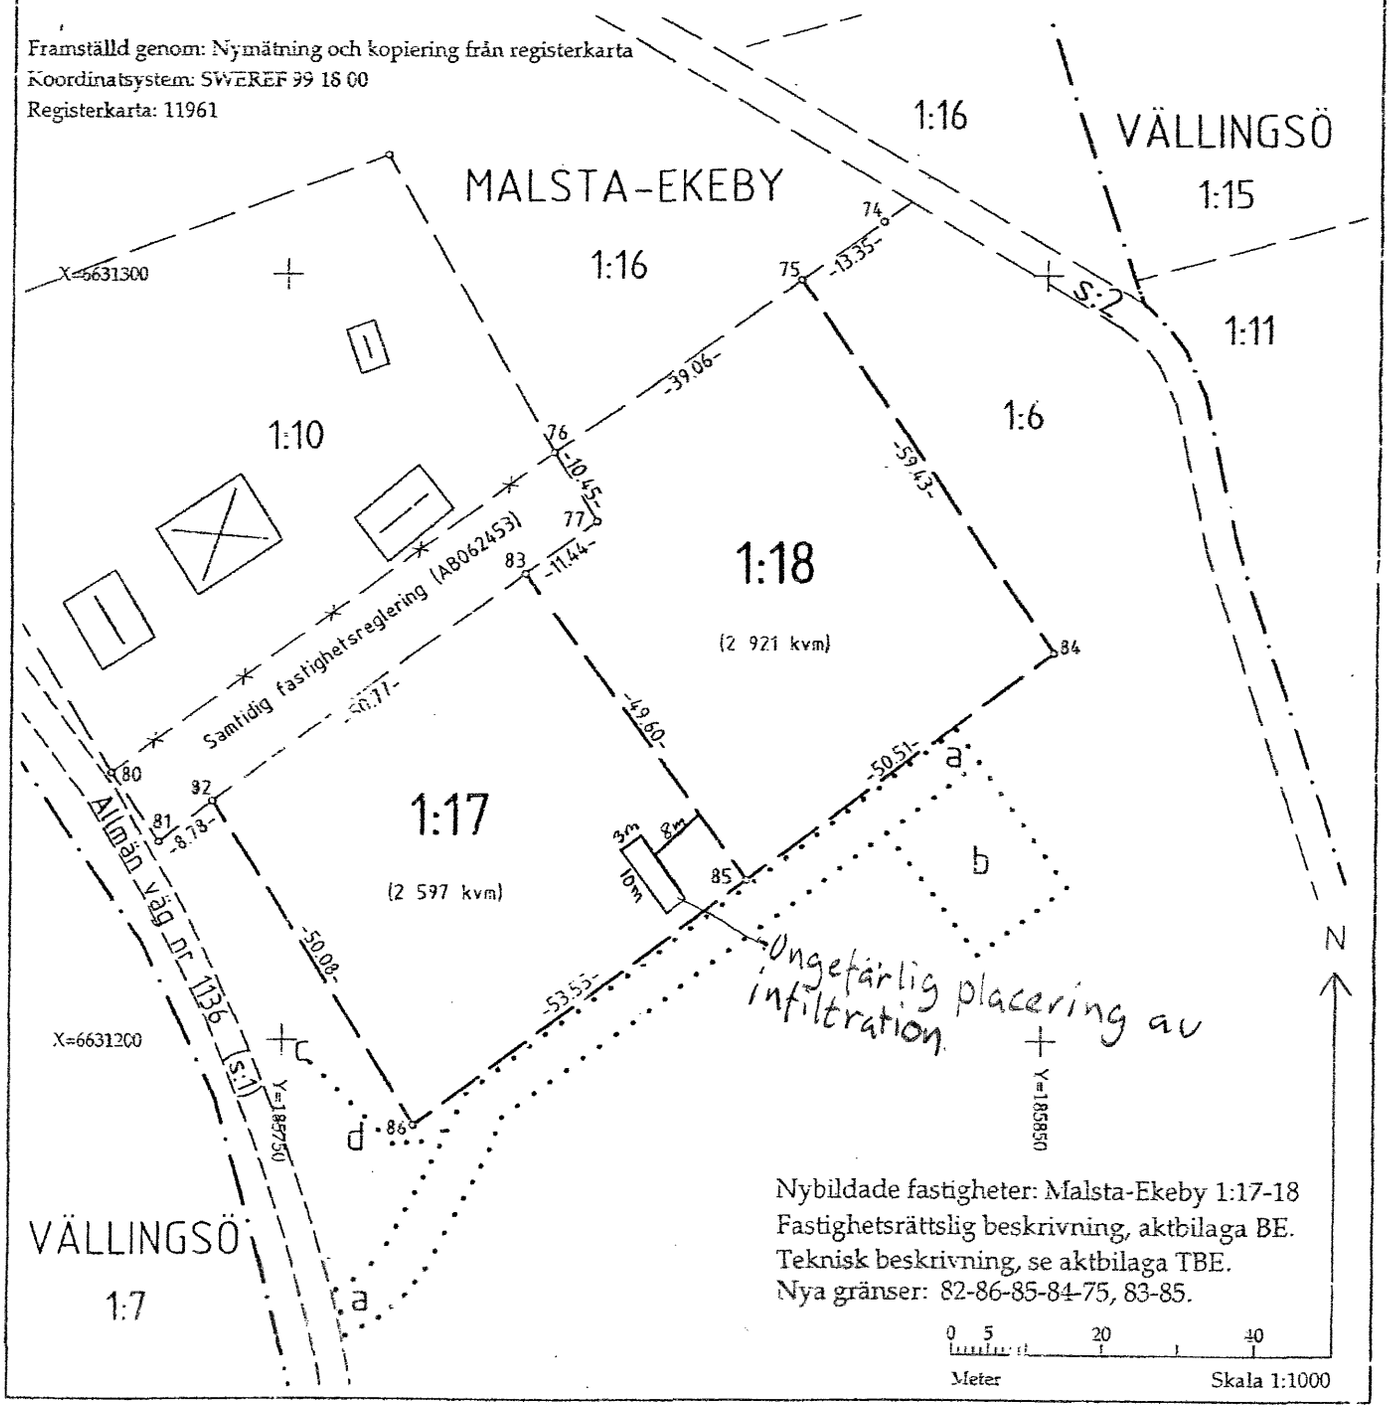

Nybildade fastigheter: Malsta-Ekeby 1:17-18
Fastighetsrättslig beskrivning, aktbilaga BE.
Teknisk beskrivning, se aktbilaga TBE.
Nya gränser: 82-86-85-84-75, 83-85.

0 5 20 40
Meter
Skala 1:1000

Akt NORRTÄLJE 0188-06/263