Karta

2011-09-15

Ärende

Avstyckning från Långekärr 1:59 samt fastighets-reglering berörande Långekärr 1:1 och bliv. 1:62

Kommun: Tanum

Län: VÄSTRA GÖTALAND

Eva Solvang

Förrättningslantmätare

Aktbilaga: KA

Ärendenr: O083535

Org.format: A4S

Teknisk beskrivning:

Koordinatförteckning

Pkt	N	E	Markering
55	6519989.94	105366.82	Rör i mark, ny
56	6519999.56	105369.46	Rör i mark, ny
57	6520009.79	105369.47	Rör i mark, ny
58	6520020.37	105377.21	Rör i mark, ny
59	6520025.23	105394.20	Rör i mark, ny
10187	6519985.67	105401.40	Rör i mark
10188	6519980.59	105397.13	Rör i mark
10189	6519990.73	105364.24	Rör i mark
10193	6520033.24	105392.74	Rör i mark

Framställd genom: Nymätning och kopiering från registerkarta

Koordinatkvalitet: Inre 50 mm, Yttre 50 mm

Koordinatsystem: SWEREF 99 12 00

Mätmetod: Satellitmätning NRTK-tjänst


Fastighetsrättslig beskrivning, se aktbilaga BE.

Kartan innehåller detaljer med olika kvalitet.

Nya gränser: 55-56-57-58-59

Teckenförklaring:

- Fastighetsgräns
- Ny Fastighetsgräns
- Ny rättighet
- LÅNGEKÄRR 1:59 — Fastighetsbeteckning
- 1:62 — Ny Fastighetsbeteckning
- ① — Figur
- Gränspunkt
- Ny Gränspunkt
- 12.34 — Måttangivelse
- Bostadshus
- Uthus
- Brunn
- Väg

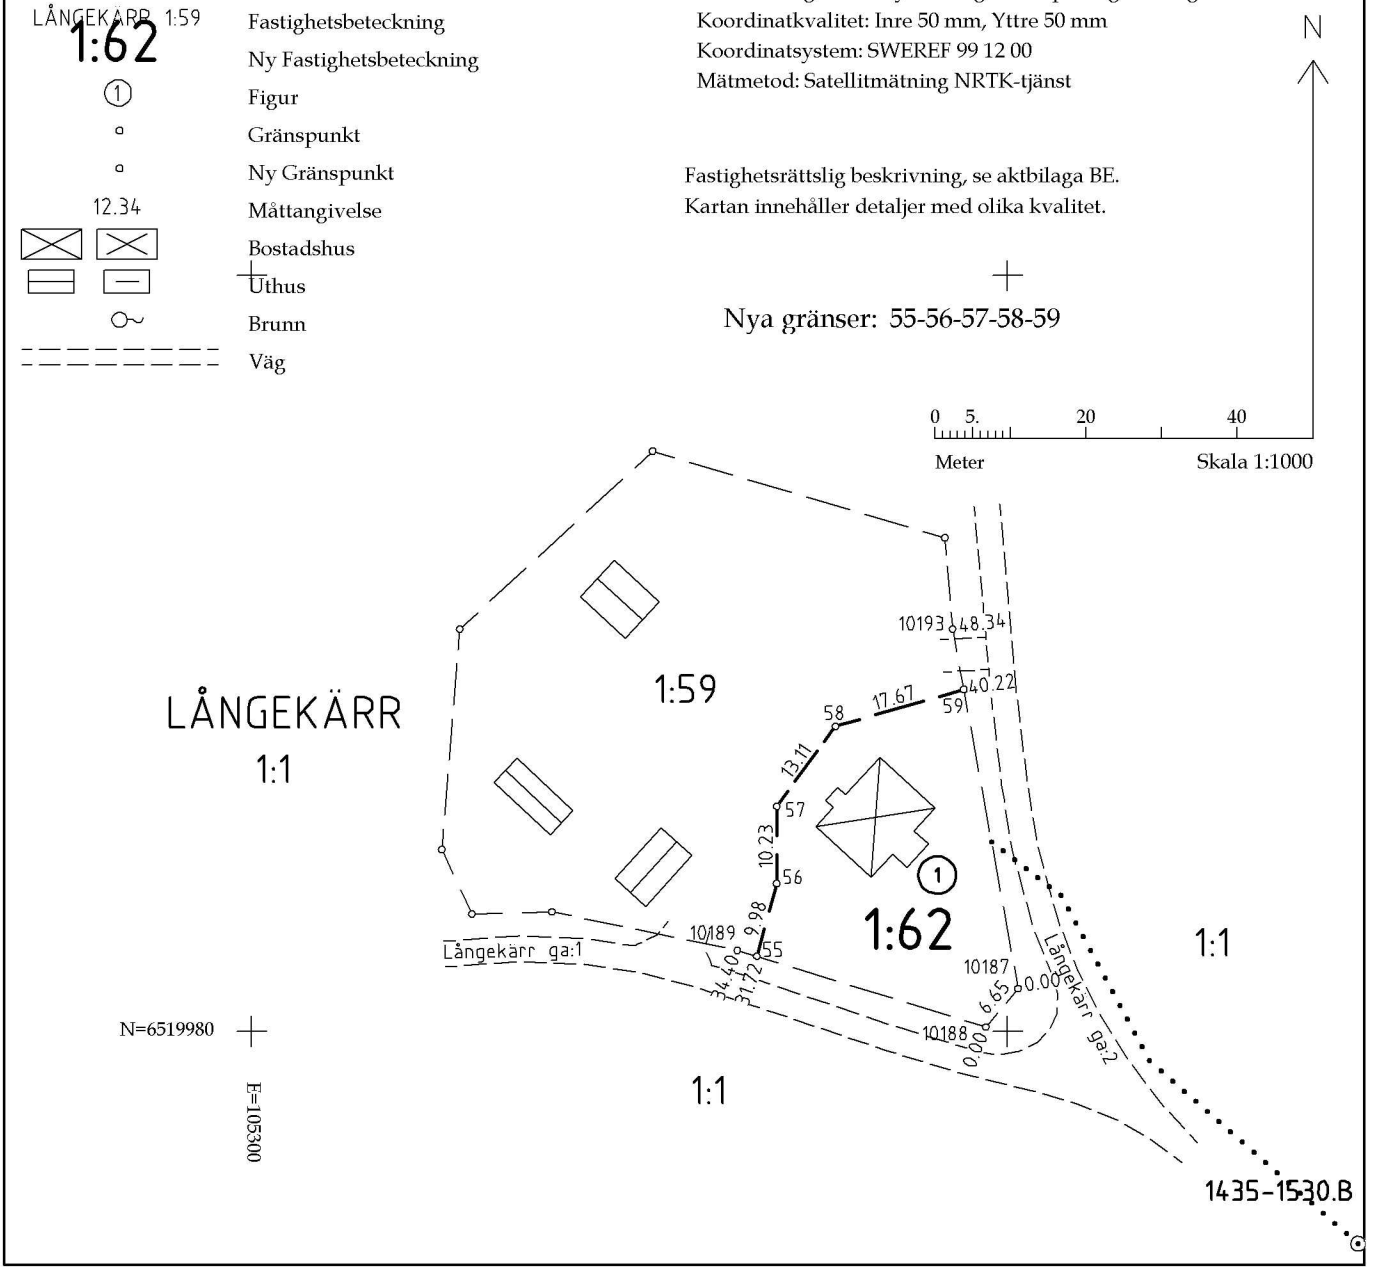

Akt 1435-1530