

Avstyckning från fastigheterna B J Ö R N H O V D A 88 och 89	
Socken Torslunda	Län Kalmar
Skala 1:1000	

KARTA 14 blad	Dirr 399/64:15	Uppr år 1964
T. 2. distriktslantmätare Posta Malmgren		
0 10 20 30 40 meter		

§ 3. Ar 19.62 den 15. maj
blev å denna karta angivna avstyckning av
överlantmärlären i Kalmar län fastställd.
belygr

i överlantmätarens ställe

Andrius
Bltr. Överlantmätare

De avstyckade områdenas arealer redovisas
i hektar inom respektive område.

Ägoslag: avrösningsjord för samtliga.

Koordinatförteckning: se akten.

Nyttillkomna gränser: sträckorna 5-119-118-117-116-115-114-60-61-50-113-112-111-110-109-5, 109-118, 110-117, 111-116, 112-115, 113-114, 120-132-91-92-93-129-128-127-81-80-67-65-64-54-59-62-124-123-122-121-120, 132-131-130-129, 121-131-92, 122-130, 123-128, 124-126-127, 126-125-64, 62-125-80, 135-136-137-138-72-66-68-133-134-135, 134-137, 133-138, 96-51-52-53-57-200, 52-201, 99-56-55-63-71-69-73-95, 63-98, 71-70, 69-97.

Avst. från Björnhovda 8

Fig. 1 = R.N.r 8

" 2 = " 8129

" 3 = " 8130

" 4 = " 8131

" 5 = " 8132

" 6 = " 8133

" 7 = " 8134

" 8 = " 8135

" 9 = " 8136

" 10 = " 8137

" 11 = " 8138

" 12 = " 8139

" 13 = " 8140

" 14 = " 8141

" 15 = " 8142

" 16 = " 8143

" 17 = " 8144

" 18 = " 8145

" 19 = " 8146

håten 89

Fig. 42 = R.N.r 8


" 43 = " 8148

" 44 = " 8149

" 45 = " 8150

" 46 = " 8151

" 47 = " 8152

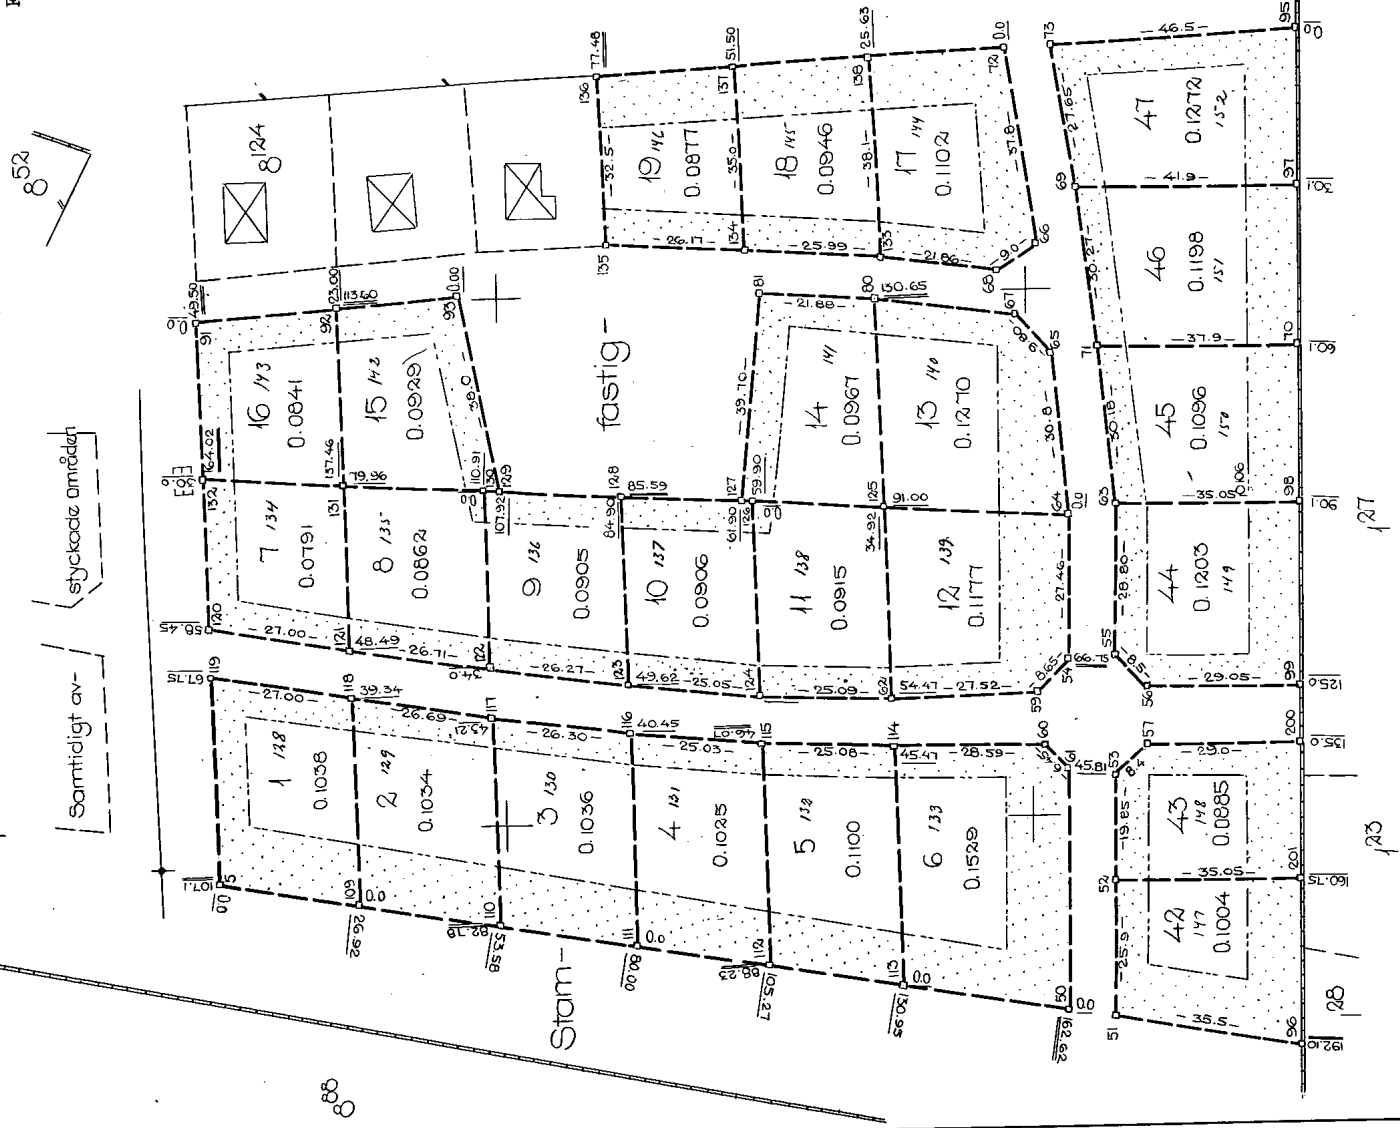

Samtliga markeringar = 19.

Område som ej får byggas.

Pl. 570.3.
11.11.1964

Signum

Mätning

Koordinat

Areall

Kartering

Ritning