

Ärende Fastighetsreglering och fastighetsbestämning berörande Överön Lilla 2:4, 2:6, 2:15 och samfällad mark för Överön Lilla 2:3 och 2:6		Kommun Kungälv	Län Göteborgs och Bohus
Förrättningslantmätare <i>Ulf Rytter</i> Ulf Rytter		Registerområde Torsby	
		Registreringsbevis Registreringsdatum 1982-12-23 För fastighetsregistermyndigheten <i>Ingvid Almqvist</i>	
Fastighet, område m m	Fig	Area hektar, m ² delarea	± ändring/ summa
Ägare, uppgifter till lokal skattemyndighet och andra anmärkningar			

FASTIGHETSRÄTTSLIG BESKRIVNING
aktbilaga BE

- ✓ Fig 1,3 och 9 till Överön Lilla 2:6
✓ " 2,7 och 8 " Överön Lilla 2:15
✓ " 4,5 och 6 " Överön s:15

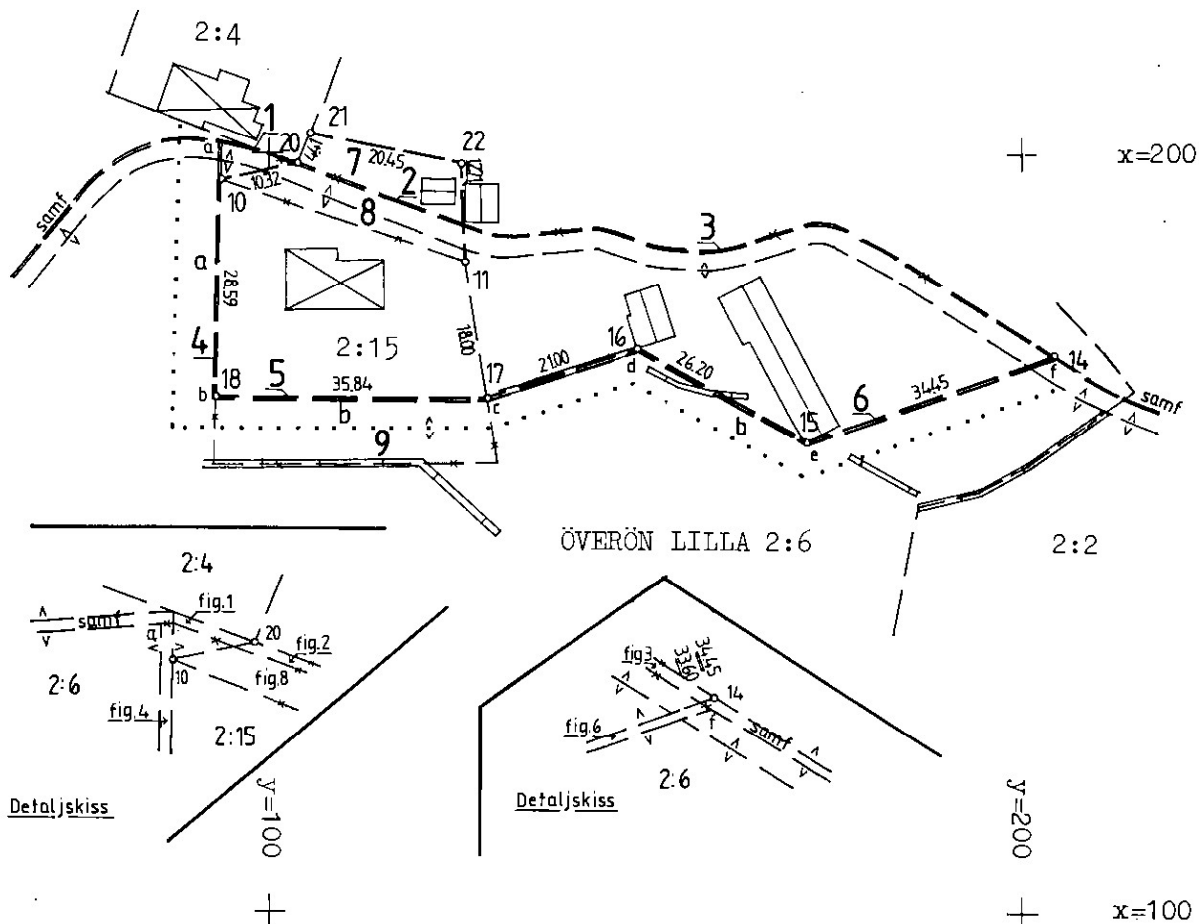
Nyttillkomna gränser:

10-20, 21-22-11,
a-b-c-d-e-f,
14-15-16-17-18

TEKNISK BESKRIVNING

Koordinatförteckning

Punkt	Mark	x	y
10	rm	196,62	93,58
11	rm	185,86	126,06
14	rb	173,51	204,32
15	om	162,24	171,77
16	om	174,97	148,83
17	rm	168,10	128,98
18	rm	168,03	93,14
20	st st	198,56	103,72
21	rb	202,61	105,46
22	rb	198,55	125,51



Framställd genom Nymätning	Skala 1:1000	Måtklass IV	Koordinatsystem Fristående
För det tekniska innehållet svarar	Reg karta, lägeangivning 7131:1-2	=	Beteckningsstandard TFA 4.6 B:5

Mätning /A Beräkning Kartläggning Ritn redigering EH

1363 a

FASTIGHETSBILDNINGSMYNDIGHETEN

BESKRIVNING

1 (2)

BE

Göteborgs lantmäteridistrikt

Datum

1982-10-22

Dnr

01 64 82 4

Ärende

Fastighetsreglering och fastighetsbestämning berörande Överön Lilla 2:4, 2:6, 2:15 och samfällad mark för Överön Lilla 2:3 och 2:6.

Kommun

Kungälv

Län

Göteborgs och Bohus

Registreringsdatum

1982-12-23

Dnr

C 1099/1982

Registerområde

Torsby

☒ Uppgift om åtgärd för rätningen avsett har införts i fastighetsregistret

Ingvid Albertsson
För fastighetsregistermyndigheten

Fastighet, område m m 1	Fig 2	Area hektar, m²		±ändring/ 4 summa	Ägare, uppgifter till lokal skattemyndighet och andra anmärkningar 5
		avstår 3a	erhåller 3b		
FASTIGHETSBESTÄMNING					
Gränsen mellan Överön Lilla 2:4 och 2:6 går mellan punkterna 20-21					
FASTIGHETSREGLERING					
Överön Lilla 2:4					
Ändring av servitut se Överön Lilla 2:6					
Överön Lilla 2:6					
	1		6		Carl Edvin Larssons dödsbo
	3		49		
	4	20			
	6	42			
	7	129			
	8	124			Wilhelm Larsson
	9		300		
				+40	
Ändring av servitut					
Det i Överön Lilla 2:6 (tjänande) gällande servitutet avseende rätt till utfartsväg för Överön Lilla 2:4 (härskande) skall flyttas till om- rådena a och b och vidare fram till allmän väg.					
Till förmån för: Överön Lilla 2:4					
Belastar: Överön Lilla 2:6					
Det i Överön Lilla 2:6 (tjänande) gällande servitutet avseende rätt till utfartsväg för Överön Lilla 2:15 (tjänande) skall flyttas till om- rådena a och b och vidare fram till all- män väg.					
Till förmån för: Överön Lilla 2:15					
Belastar: Överön Lilla 2:6					
Överön Lilla 2:15					
	2		15		Lennart Larsson
	5	22			
	7		129		
	8		124		
	9	300			
Areal efter överföringen				(-54) 1054	
Ändring av servitut se Överön Lilla 2:6					

FASTIGHETSBILDNINGSMYNDIGHETEN

BESKRIVNING

Sida

Aktbilaga

2(2)

BE

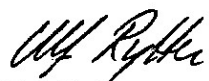
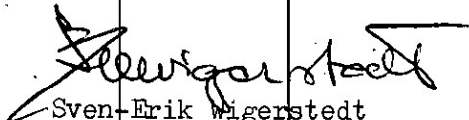
Datum

Dnr

Göteborgs lantmäteridistrikt

1982-10-22

01 64 82 4

Fastighet, område m m 1	Fig 2	Areal hektar, m ²			Ägare, uppgifter till lokal skattemyndighet och andra anmärkningar 5
		avstår 3a	erhåller 3b	± ändring 4 summa	
Samf Överön Lilla 2:3 och 2:6 (5.15)					
	1	6			Tillkommit vid laga skifte 1833-12-30 (akt 87)
	2	15			
	3	49			
	4		20		
	5		22		
	6		42		
				+14	
I tjänsten					
					
Ulf Rytter					
Förrättningslantmätare					
					
Sven-Erik Wigerstedt					
Ingenjör					