

Ärende

Avstyckning från Enered 1:11
Fastighetsbestämning berörande
Enered 1:11 och 1:23

Kommun

Trollhättan

Län

Älvsborg

Registerområde

Väne Åsaka

Registreringsbevis

Registreringsdatum

1986-11-14

För fastighetsregistermyndigheten

Förrättningslantmätare

Karin Lindstedt

Karin Lindstedt

Fastighet, område mm

Fig

Area hektar, m²

delarea

± ändring/
summa

Ägare, uppgifter till lokal skattemyndighet och andra anmärkningar

FASTIGHETSÄTTSLIG BESKRIVNING, aktbilaga BE

TEKNISK BESKRIVNING


Koordinatförteckning

Punkt	mark	x	y
13	rg	793,57	494,51
14	hs	891,13	591,55
21	rm	830,69	550,03
22	rm	863,49	494,08
23	rm	877,21	501,89
24	rn	870,16	529,80
25	rb	873,32	556,98
26	rm	871,56	569,83
27	rm	860,87	571,63

Anslutning se akt 274 och 275

X=900

Nyttillkommen gräns 21-22 med
avbrott för samfällad väg

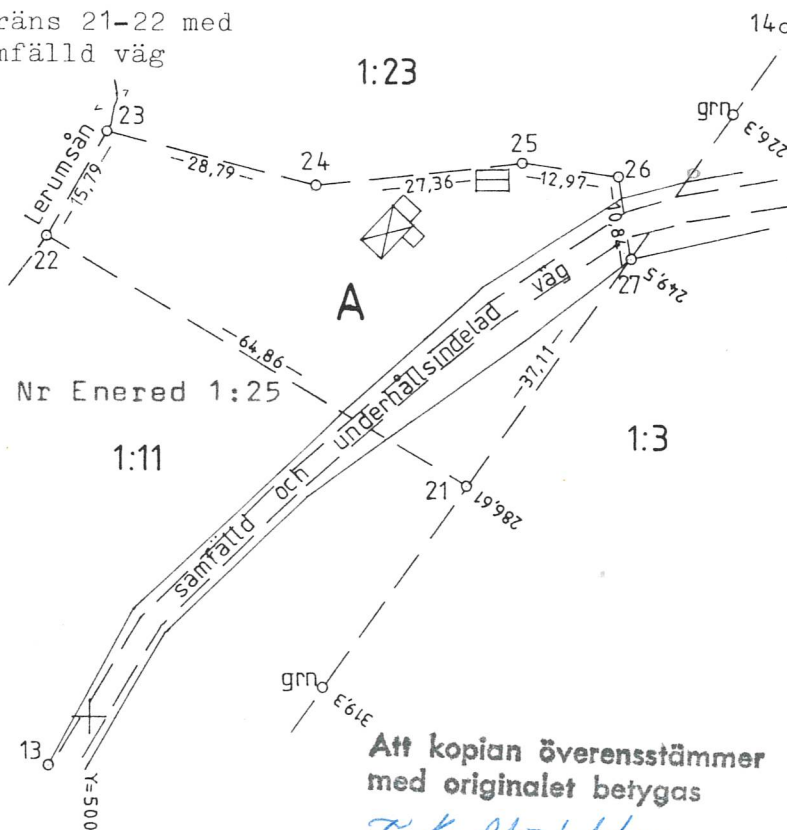

Lotten A = R Nr Enered 1:25

1:11

1:23

1:3

Att kopian överensstämmer
med originalet betygas

K-B Sköldberg

Framställd genom

nymätning

Skala

1:1 000

Mätklass

III

Koordinatsystem

fristående

För tekniska inreningar svarar

Reg karta, lägesangivning

fk 08129:02

Beteckningsstandard

TFA 4.6B:5

Mätning

SA

Beräkning

SA

Kartering

NJ

Ritn redigering

MM

TROLLHÄTTAN 1581-61