


FÖRSLAG TILL ÄNDRING AV STADSPLANEN FÖR
DELAR AV STADSDELEN BROMMA KYRKA
I STOCKHOLM

Skala 1:2000

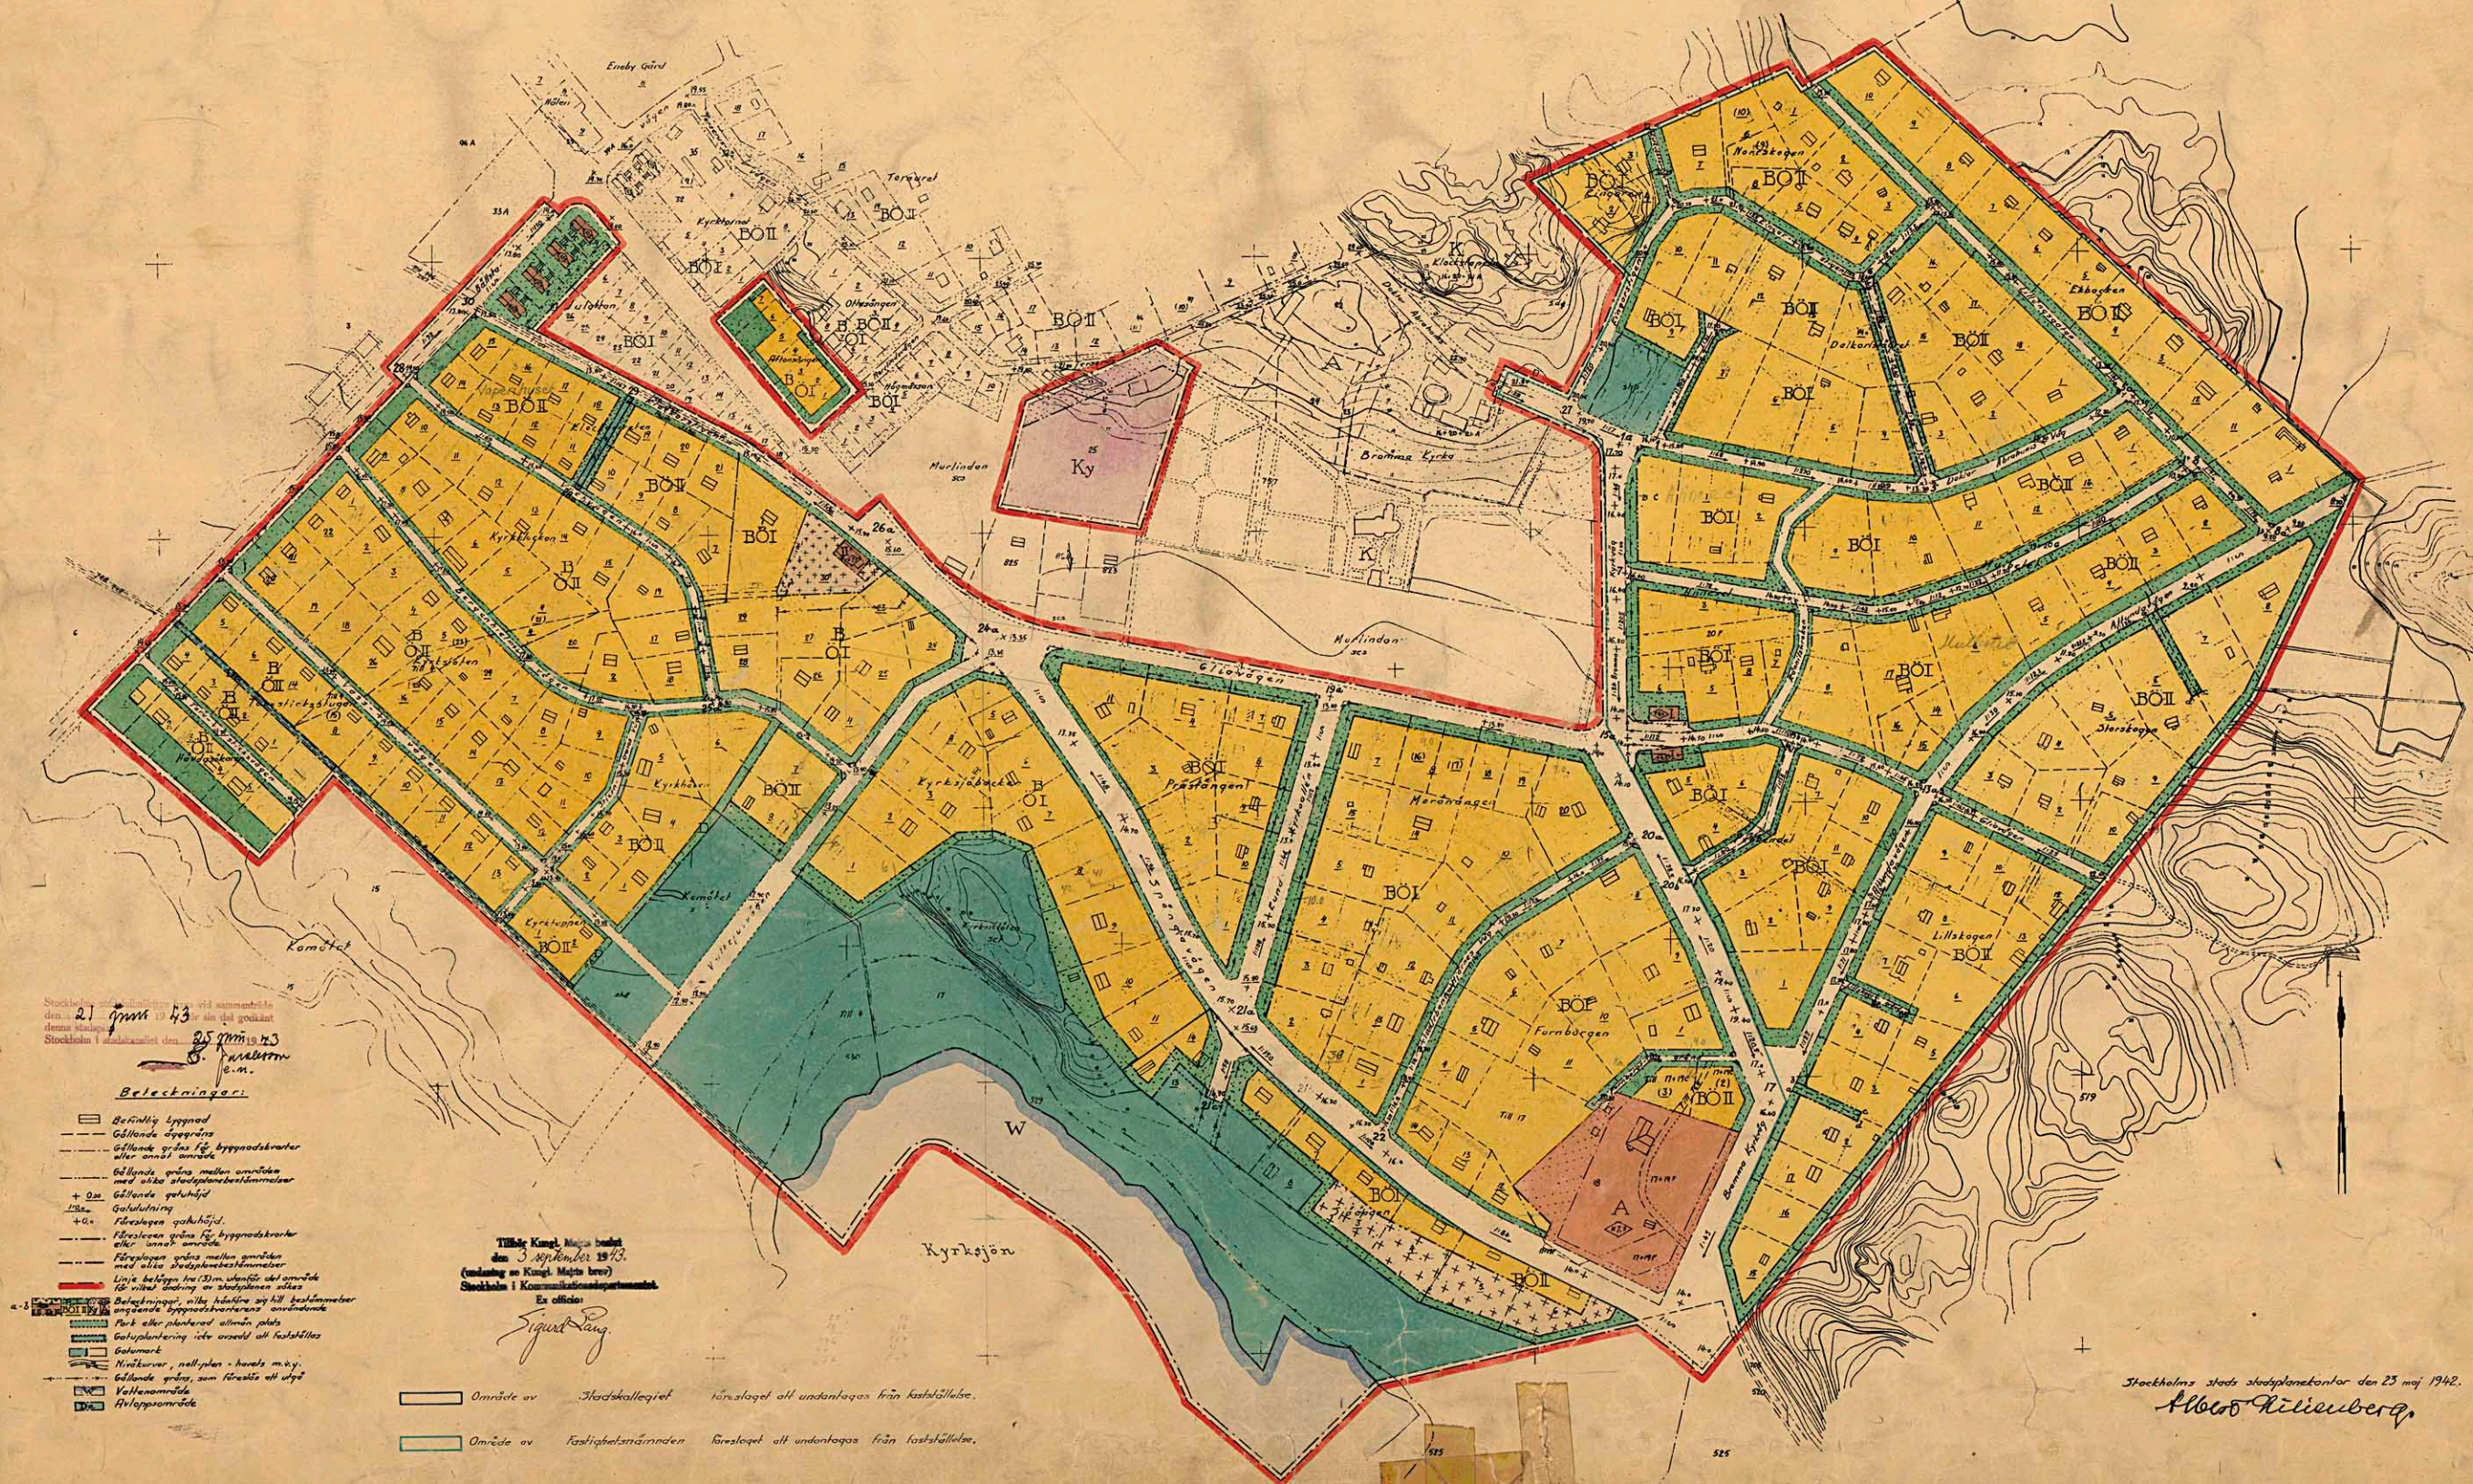

Stockholms stadsplanering vid sammanträdet
den 21 maj 1943
denna stadplan
Stockholm i stadskartan den 25 maj 1943
S. J. J. J.
s.m.

Beaktningar:

- Befintlig byggnad
- Befintlig byggnadsgräns
- Befintlig gräns för byggnadsgräns eller annan område
- Befintlig gräns mellan område med olika stadsplaneringsbestämmelser
- + 0.00 Befintlig gatuhöjd
- + 0.00 Gatuhöjning
- + 0.00 Fästeslagens gatuhöjd
- Fästeslagens gräns för byggnadsgräns eller annan område
- Fästeslagens gräns mellan område med olika stadsplaneringsbestämmelser
- Linje betecknad för (30m) identifierat område för värdnad i stadplanens utvärdering
- Beaktningar, vilka hänförelse till bestämmelser angående byggnadsgränsens användning
- Park eller planerad allmän plats
- Gatuhöjning icke använd till fastställande
- Gatuhöjning
- Nattskurver, nattplan - handels m.v.g.
- Befintlig gräns, som föreslås att utgå
- Vattenområde
- Avloppsområde

Tilläggs Kungl. Maj:ts beslut
den 3 september 1943.
(Undantag av Kungl. Maj:ts beslut)
Stockholm i Kommunikationsdepartementet.
Ex officio:

Sigurd Rung.

- Område av Stadsplaneringsnämnden förslaget att undantagas från fastställelse.
- Område av Fastighetsnämnden förslaget att undantagas från fastställelse.

Stockholms stadsplaneringskontor den 23 maj 1942.
Hans Kiliusberg.

Tillhör stadsplaneringskontorets skrivelse av den 27 maj 1942
H. Byggnadsnämnden.