

14 OKT 1946

B 295 * 1946

Dnr


Karta
över del av
Kvarteret Prästängen
inom stadsdelen Bromma Kyrka
i Stockholm
med förslag till ändring i tomtindelning
Upprättad den 17 aug. 1946 av

Henric Linderberg
Mättningsman

Till bevis meddelas, att överstallhållarämbetet
genom beslut den 30 september 1946 fastställt
å kartan tecknade tomtindelning, samt att beslutet,
som till följd av stadgandet i 75 § 2 mom. 3 st.
stadsplanlagen ej må överklagas, vunnit laga kraft.

På tjänstens vägnar:

Skick

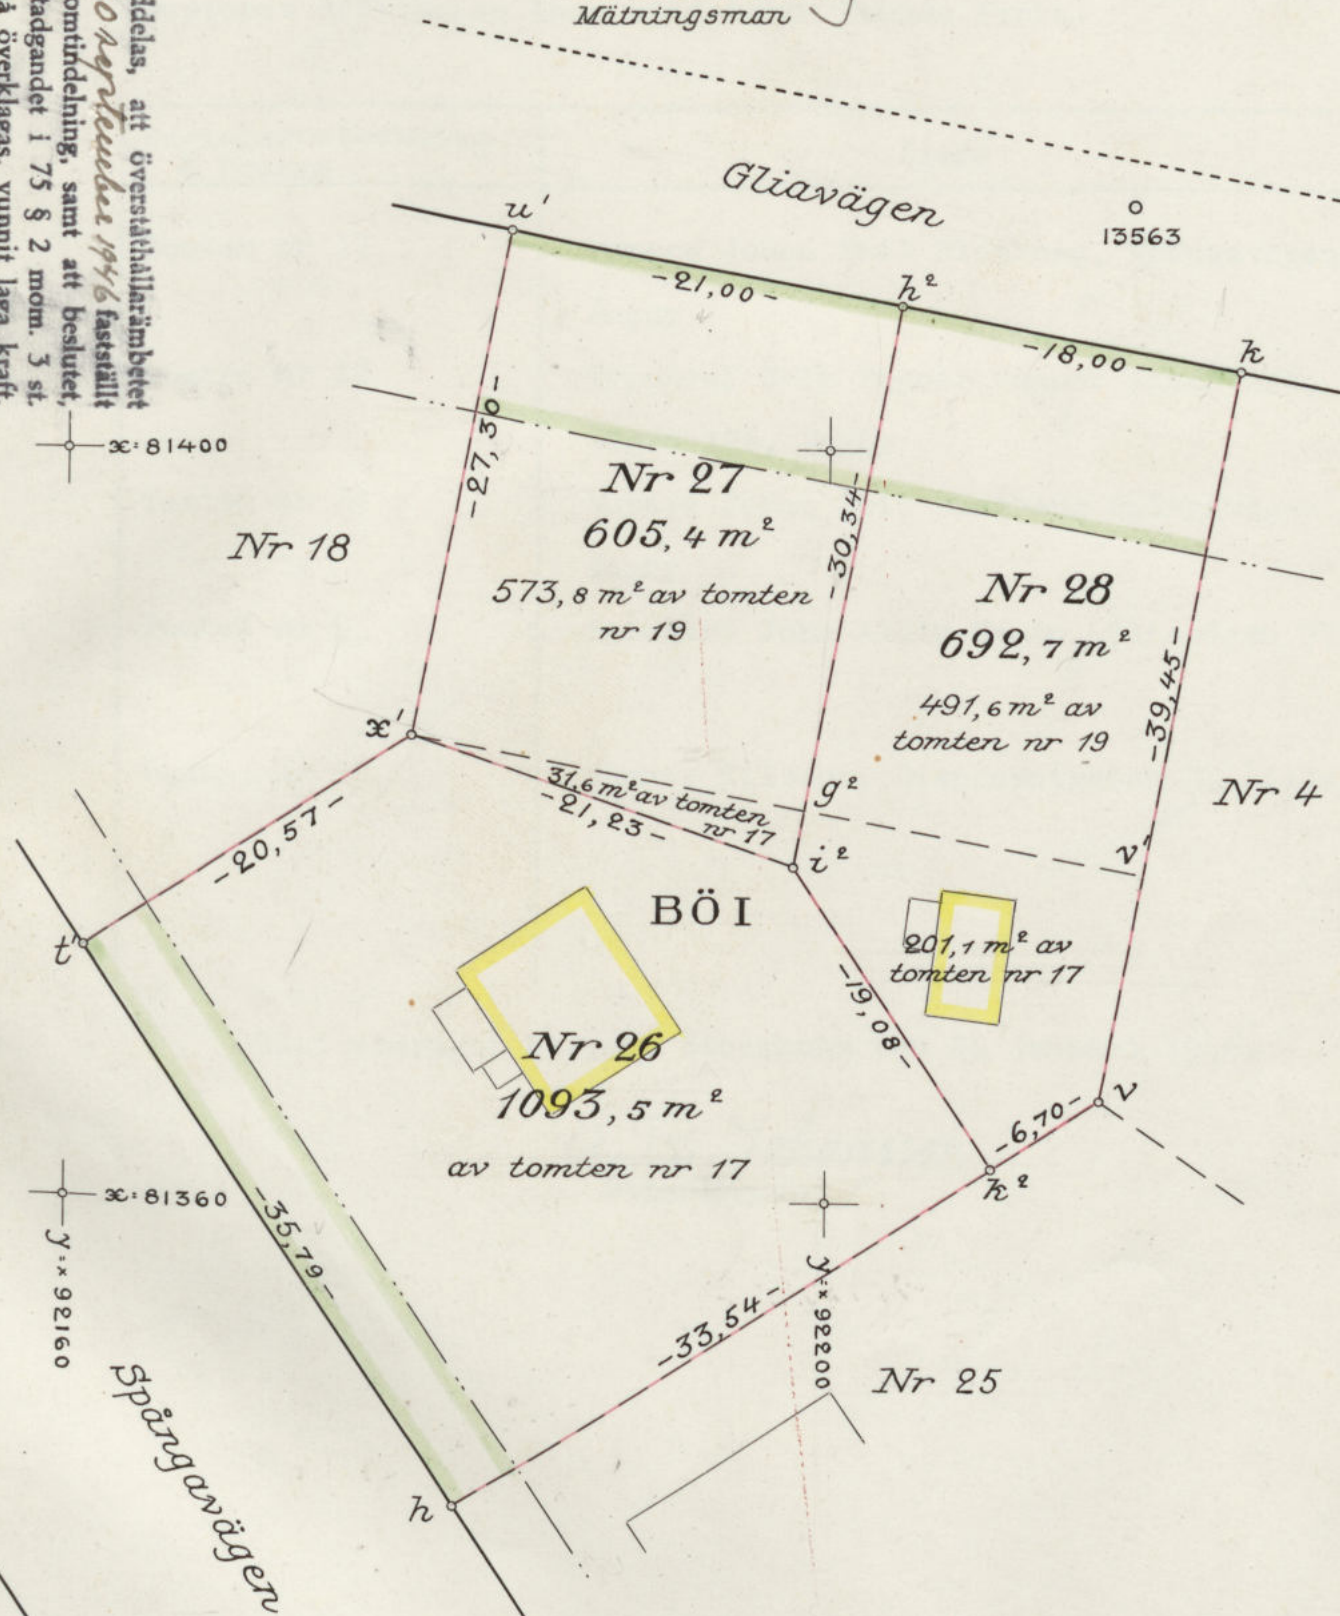


- Kvarters- eller områdesgräns
- Gräns mellan områden med olika stadsplanebestämmelser
- - - Fastighetsgräns
- - - Föreslagen tomtgräns
- - - Stängsel
- Kvartersmark, som ej får bebyggas
- Park eller planterad allmän plats
- I stadsplanebestämmelserna, fastställda av Kungl. Maj:t den 3 sept. 1943, använda beteckningar

BÖI

Granskad av

Ingvar Höök

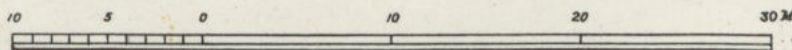

Skala 1:400

4883